



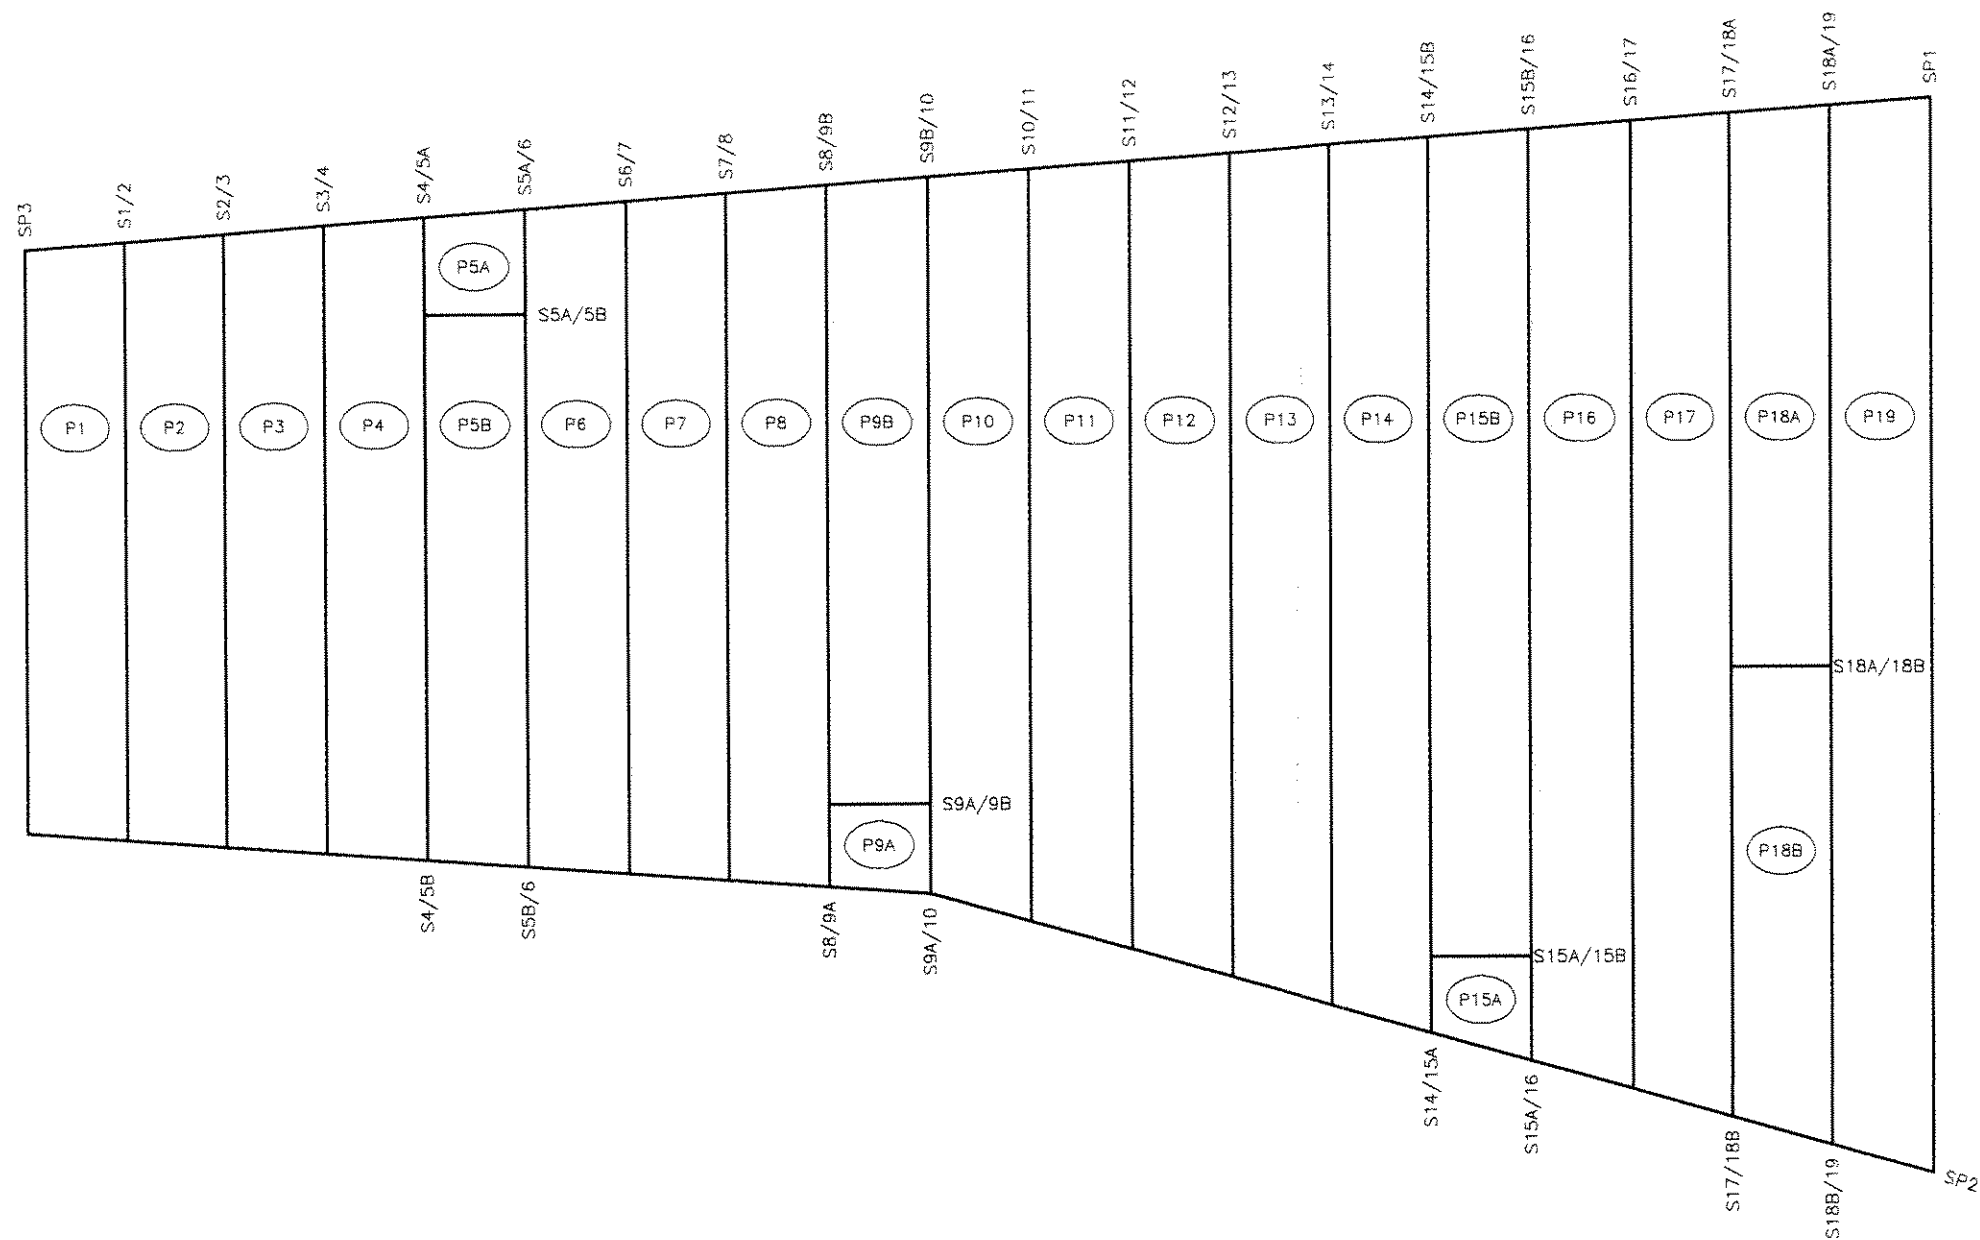

LEGENDE:

GEOMEMBRANE LISSE PEHD 1.5mm

PROCEDE DE SOUDURE:

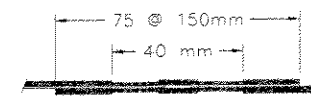

SOUDURE DE FUSION
Soudure double avec chambre à air



SOUDURE PAR EXTRUSION

NOTES:

- 1) Les panneaux de geomembranes sont assembles par procede de fusion.
- 2) La soudeuse a extrusion est utilisee aux raccordements des details, a l'intersection de trois panneaux et pour les reparations generales.

— IMPORTANT —

Ce dessin et toute(s) information(s) s'y rattachant est la propriété des, et est protégé par la loi des droits d'auteur par les Z-TECH / GEOGARD INC. Il est sujet à être retourné sur demande. Ce document est confidentiel et ne peut être publié, copié ou autrement utilisé directement ou indirectement sans l'autorisation préalable des Z-TECH / GEOGARD INC.

This drawing and all information thereon is the property of, and copyrighted by Z-TECH / GEOGARD INC. It is subject to return upon request. It is confidential and must not be made public nor copied nor used directly or indirectly without the prior authorization of Z-TECH / GEOGARD INC.

Z-TECH/GEOGARD INC. 1998

No. REVISIONS DATE PAR PER

CONSULTANTS:
QIKIQTAAUK ENVIRONMENTAL

ENTREPRENEUR/CONTRACTOR:
QIKIQTAAUK CORP.

PROJET/PROJECT:
RESOLUTION ISLAND NUNAVUT

DISPOSITION DES PANNEAUX- TEL QUE CONSTRUIT

DESSINE PAR: R. KOURY DATE: 30 JAN 2006
DRAWN BY: VERIFIE PAR: J.M. BRUNET ECHELLE: PAE
CHECKED BY: SCALE:

ZTG
Z-TECH / GEOGARD INC.
4025 Lavoie
Burlington, QC J7M 1N1
Tel: (450) 430-5333
Fax: (450) 430-6352

DESSIN No: ZTG05-003 REVISION: 0
DRAWING No: FEUILLE No: de
SHEET No: