


PLAN ESKER 2A,B,C ÉCH :1 :2500

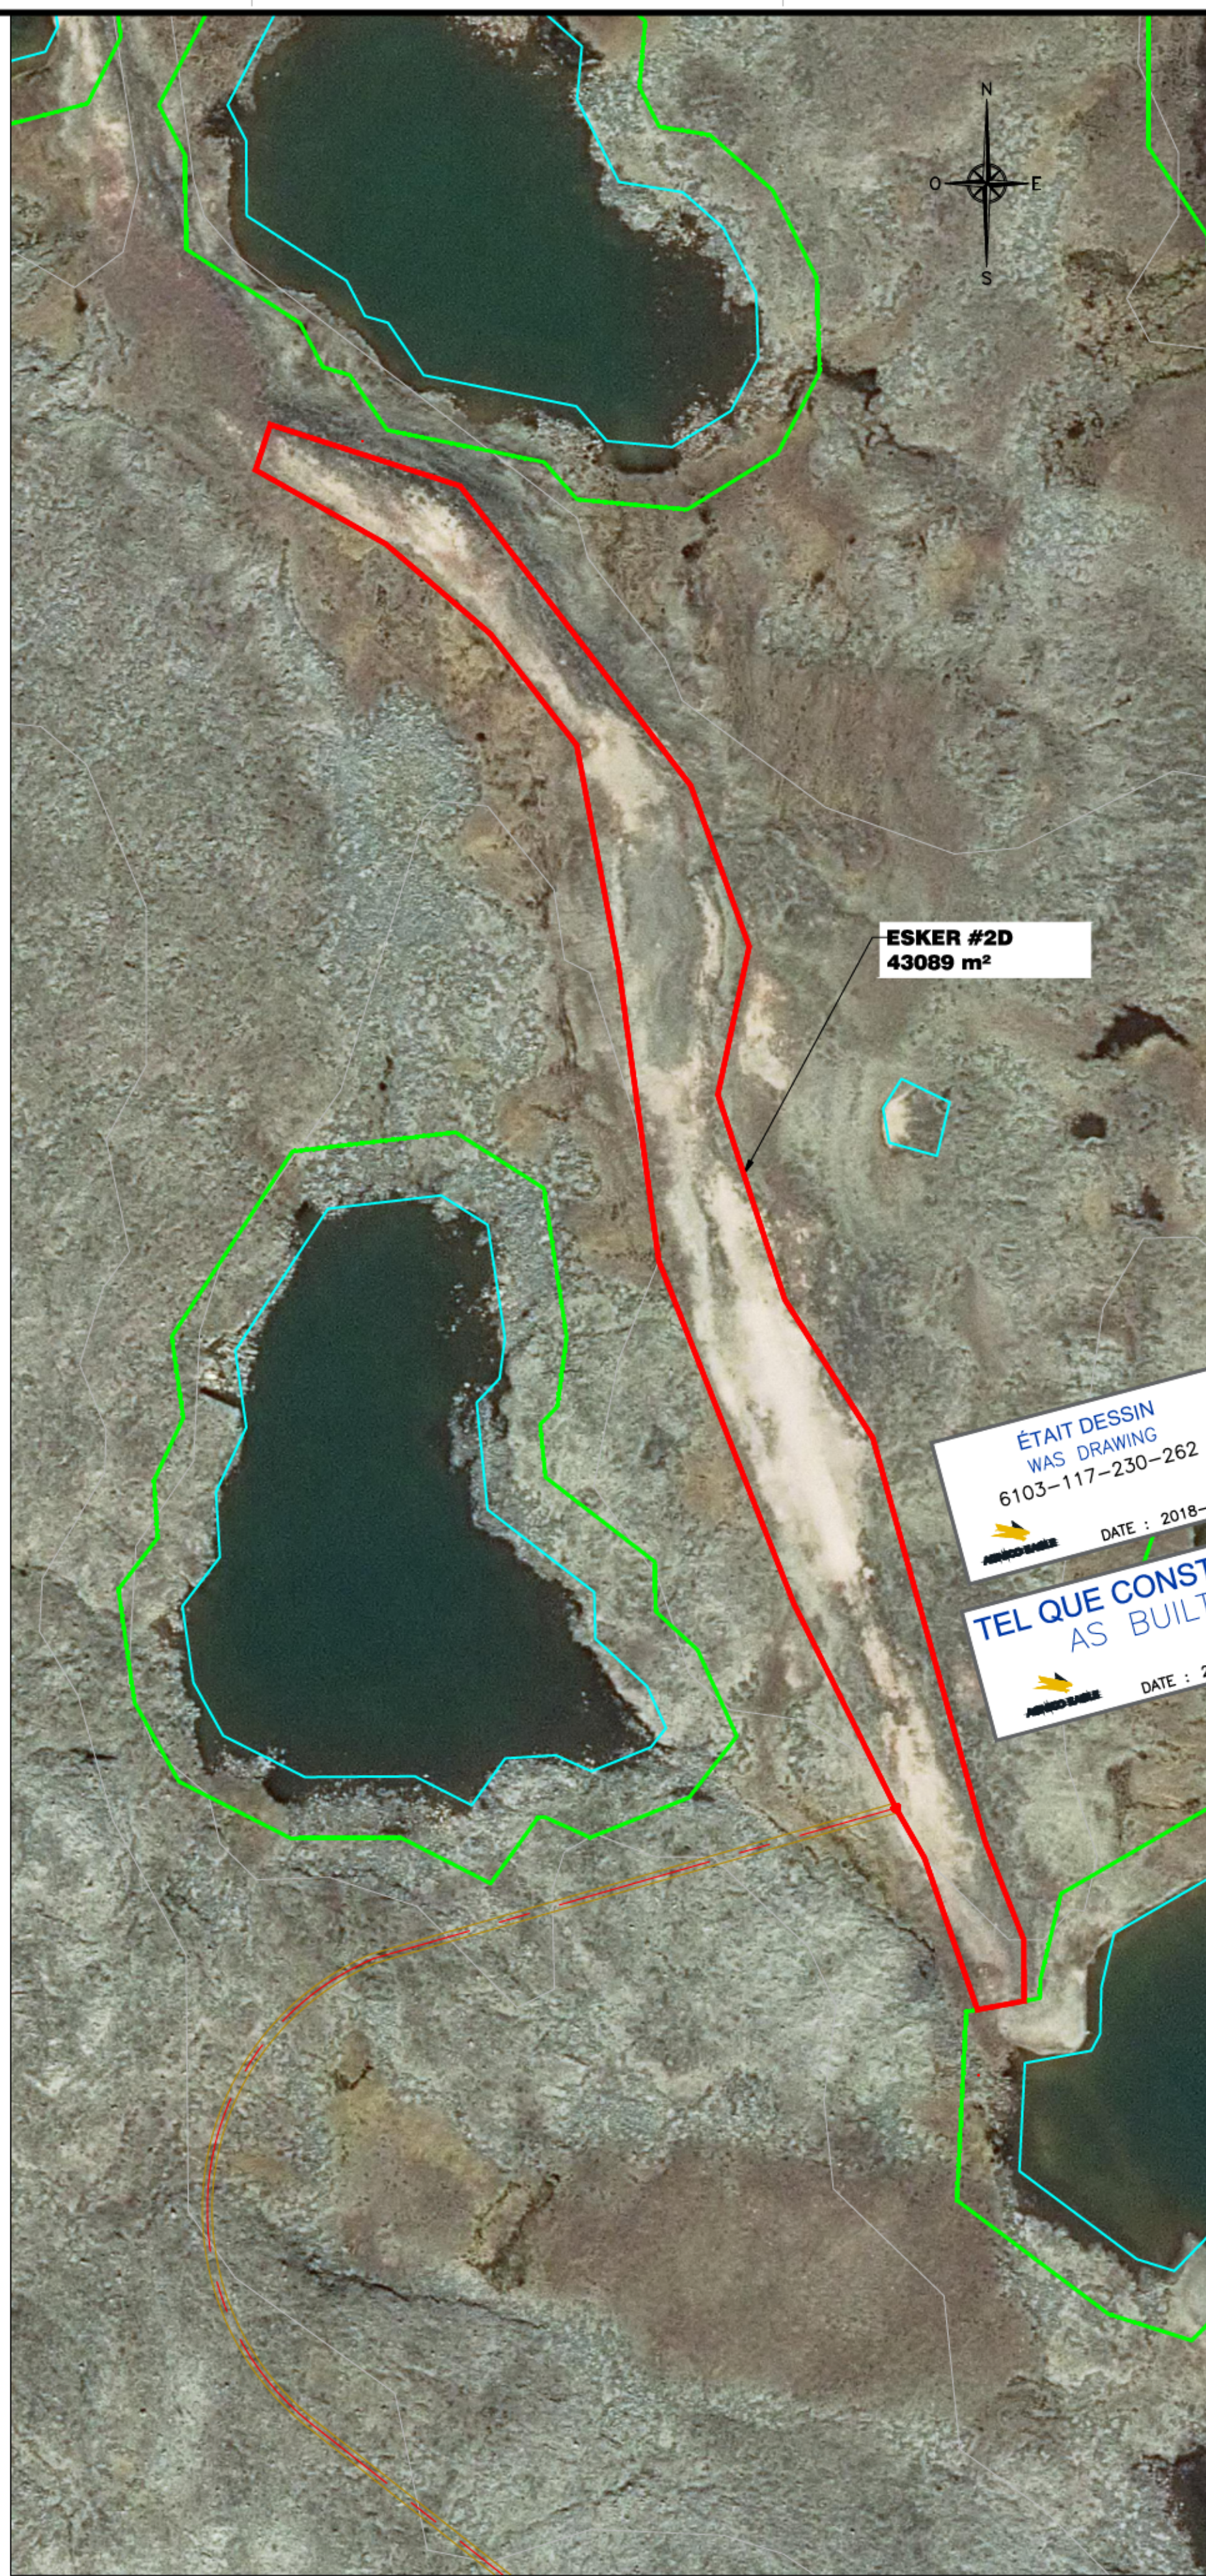

PLAN ESKER 2D ÉCH :1 :2500

PLAN CLÉ
KEY PLAN

NOTE GÉNÉRALE / GENERAL NOTE

UTM ZONE 14 NAD 83 (CSRS)

LEGEND

- ESKER AREA
- 31m SHORELINE PROTECTION ZONE

WSP
REF-WSP: 141-21815-00

L'INFORMATION CONTENUE EST LA PROPRIÉTÉ DE AGNICO EAGLE (EN ET NON) LA REPRODUCTION EST INTERDITE SANS AUTORISATION ÉCRITE. PRODUIT, DISTRIBUÉ ET VENDU EN VENTE PAR AGNICO EAGLE. INFORMATION OF THESE DRAWINGS IS THE PROPERTY OF AGNICO EAGLE. REPRODUCTION IS PROHIBITED WITHOUT WRITTEN PERMISSION. PRODUCED, DISTRIBUTED AND SOLD BY AGNICO EAGLE.

DESSINS EN RÉFÉRENCE / REFERENCE DRAWINGS

TITRE / TITLE	# DWG

AGNICO EAGLE

REVISIONS

REV.	DATE	DESCRIPTION	PAR/BY	APP. CLIENT
0	2018/03/14	AS BUILT	S.D.	S.D.

ÉTAT DESSIN WAS DRAWING 6103-117-230-262 DATE : 2018-03-14

TEL QUE CONSTRUIT AS BUILT DATE : 2018-03-14

TITRE / TITLE
AGNICO EAGLE - MEADOWBANK DIVISION
117-ROAD, YARDS, FENCES, AND OTHER
230-GENERAL EARTH WORK
ESKER

DESSINÉ PAR DRAWN BY	DATE
SYLVIE DUFOUR	2018/03/14

VERIFIÉ PAR CHECKED BY	DATE
ERIC TRUDEL, P. Eng.	2018/03/14

APPROUVÉ PAR APPROVED BY	DATE
STEPHAN DUPUIS, P.Eng.	2018/03/14

ÉCHELLE SCALE INDICATED DATE 2014/07/07

NO. DESIGN DRAWING NO. 61-117-230-205

NO. PROJET PROJECT NO.	REVISION	FEUILLE / SHEET
6103	0	1 / 1