



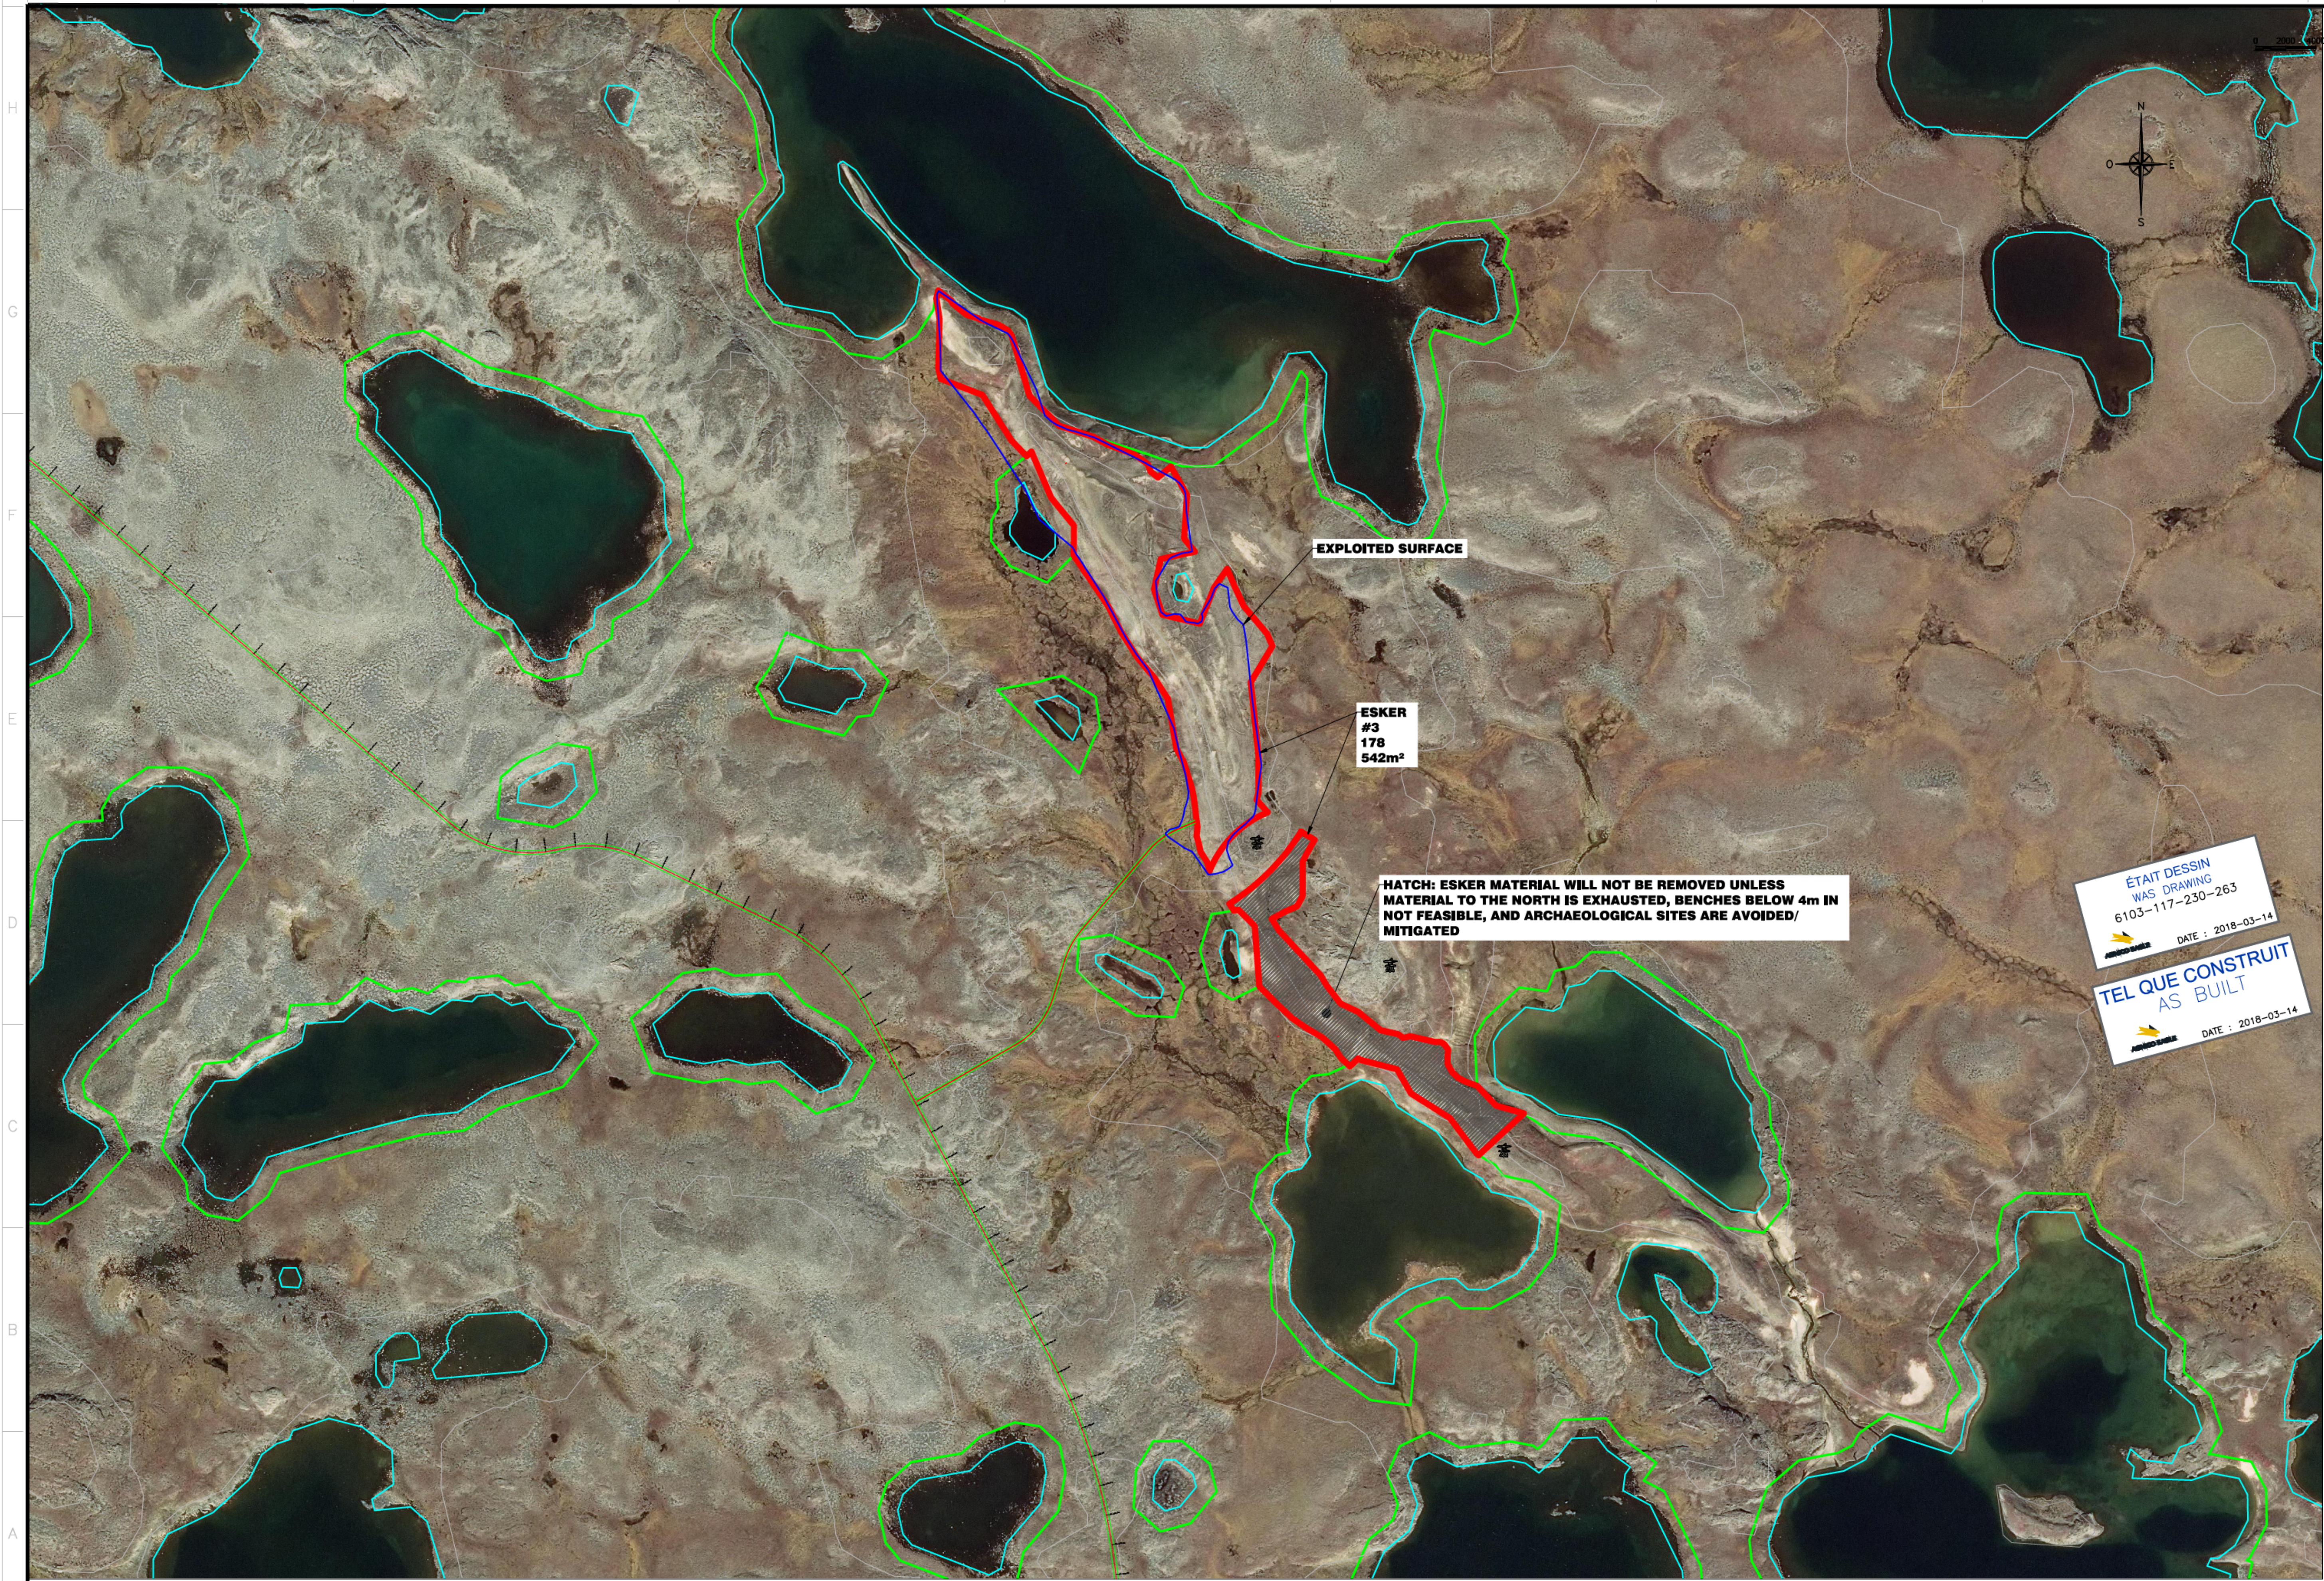

PLAN ESKER 3 ÉCH :1 :5000

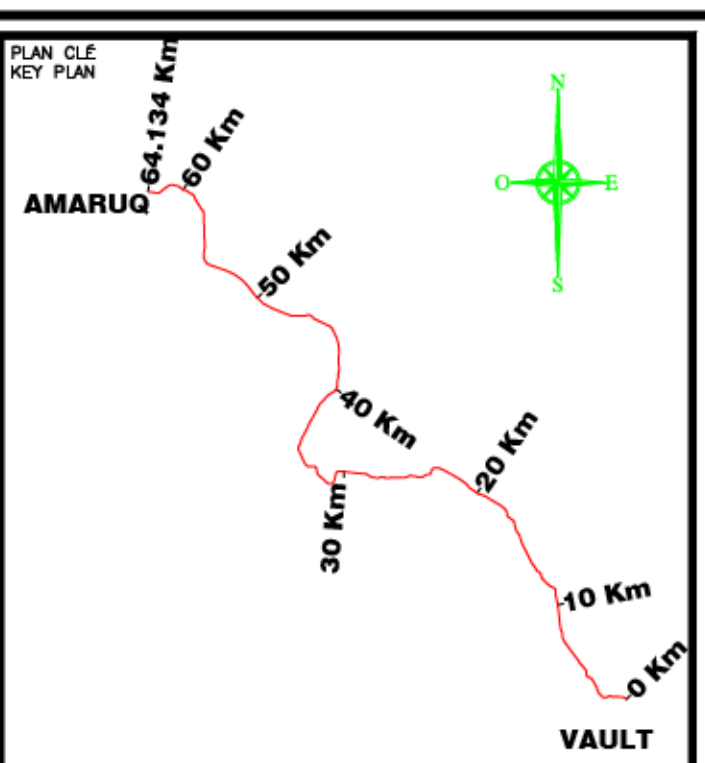

NOTE GÉNÉRALE / GENERAL NOTE

UTM ZONE 14 NAD 83 (CSRS)

LEGEND

- ESKER AREA
- 31m SHORELINE PROTECTION ZONE

WSP
REF-WSP: 141-21815-00


DESSINS EN RÉFÉRENCE / REFERENCE DRAWINGS

TITRE / TITLE	# DWG

AGNICO EAGLE

REV.	DATE	DESCRIPTION	PAR/APP.	APP.	CLIENT
0	2018/03/14	AS BUILT	S.D.	S.D.	E.T.

REVISIONS

TITRE / TITLE
AGNICO EAGLE - MEADOWBANK DIVISION
117-ROAD, YARDS, FENCES, AND OTHER
230-GENERAL EARTH WORK
ESKER

DESSINÉ PAR DRAWN BY	DATE
SYLVIE DUFOUR	2018/03/14

VÉRIFIÉ PAR CHECKED BY	DATE
ÉRIC TRUDEL, P. Eng.	2018/03/14

APPROUVÉ PAR APPROVED BY	DATE
STEPHAN DUPUIS, P.Eng.	2018/03/14

ÉCHELLE SCALE	INDICATED	DATE
		2014/07/07

NO. DESSIN
DRAWING NO. 61-117-230-206

NO. PROJET PROJECT NO.	REVISION	FEUILLE / SHEET
6103	0	1 / 1