



ESKER #4D
16 988m²


ESKER #4C
32 933m²

ESKER #4B
35 860m²

ESKER #4A
17 434m²

ETAIT DESSIN
WAS DRAWING
6103-117-230-264
DATE : 2018-03-14

TEL QUE CONSTRUIT
AS BUILT
DATE : 2018-03-14

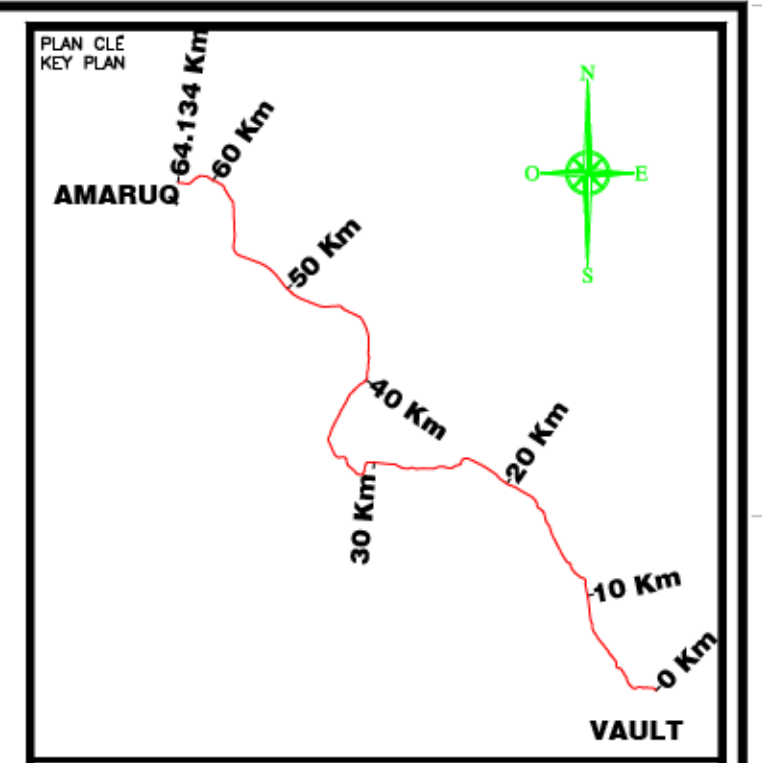

NOTE GÉNÉRALE / GENERAL NOTE

UTM ZONE 14 NAD 83 (CSRS)

LEGEND

	ESKER AREA
	31m SHORELINE PROTECTION ZONE



REF-WSP: 141-21815-00

L'INFORMATION CONTENUE EST LA PROPRIÉTÉ DE AGNICO EAGLE (LE ET/OU SES FILIALES) SOUS RÉSERVE. TOUTE REPRODUCTION, DIFFUSION, COPIE, TRANSMISSION OU COMMUNICATION À TITRE PUBLIC, PRIVÉ OU COMMERCIAL, EN TOUTE LANGUE, EN TOUT MOYEN, ÉLECTRONIQUE OU MÉCANIQUE, EST INTERDITE SANS LA PERMISSE ÉCRITE D'AGNICO EAGLE.

DESSEINS EN RÉFÉRENCE / REFERENCE DRAWINGS

TITRE / TITLE	# DWG



REV.	DATE	DESCRIPTION	PAR/BY	APP.	CLIENT
0	2018/03/14	AS BUILT		S.D.	S.D.

REVISIONS



TITRE / TITLE
AGNICO EAGLE - MEADOWBANK DIVISION
117-ROAD, YARDS, FENCES, AND OTHER
230-GENERAL EARTH WORK
ESKER

DESINÉ PAR DRAWN BY	SYLVIE DUFOUR.	DATE	2018/03/14
VÉRIFIÉ PAR CHECKED BY	ERIC TRUDEL, P. Eng.	DATE	2018/03/14
APPROUVÉ PAR APPROVED BY	STEPHAN DUPUIS, P.Eng.	DATE	2018/03/14

ÉCHELLE
SCALE INDICATED DATE 2014/07/07

NO. DESIGN DRAWING NO.	61-117-230-207		
NO. PROJET PROJECT NO.	6103	REVISION	0
		FEUILLE / SHEET	1 / 1

PLAN ESKER 4A, 4B, 4C, & 4D ÉCH :1 :2000