


APPENDIX A

As-built drawings

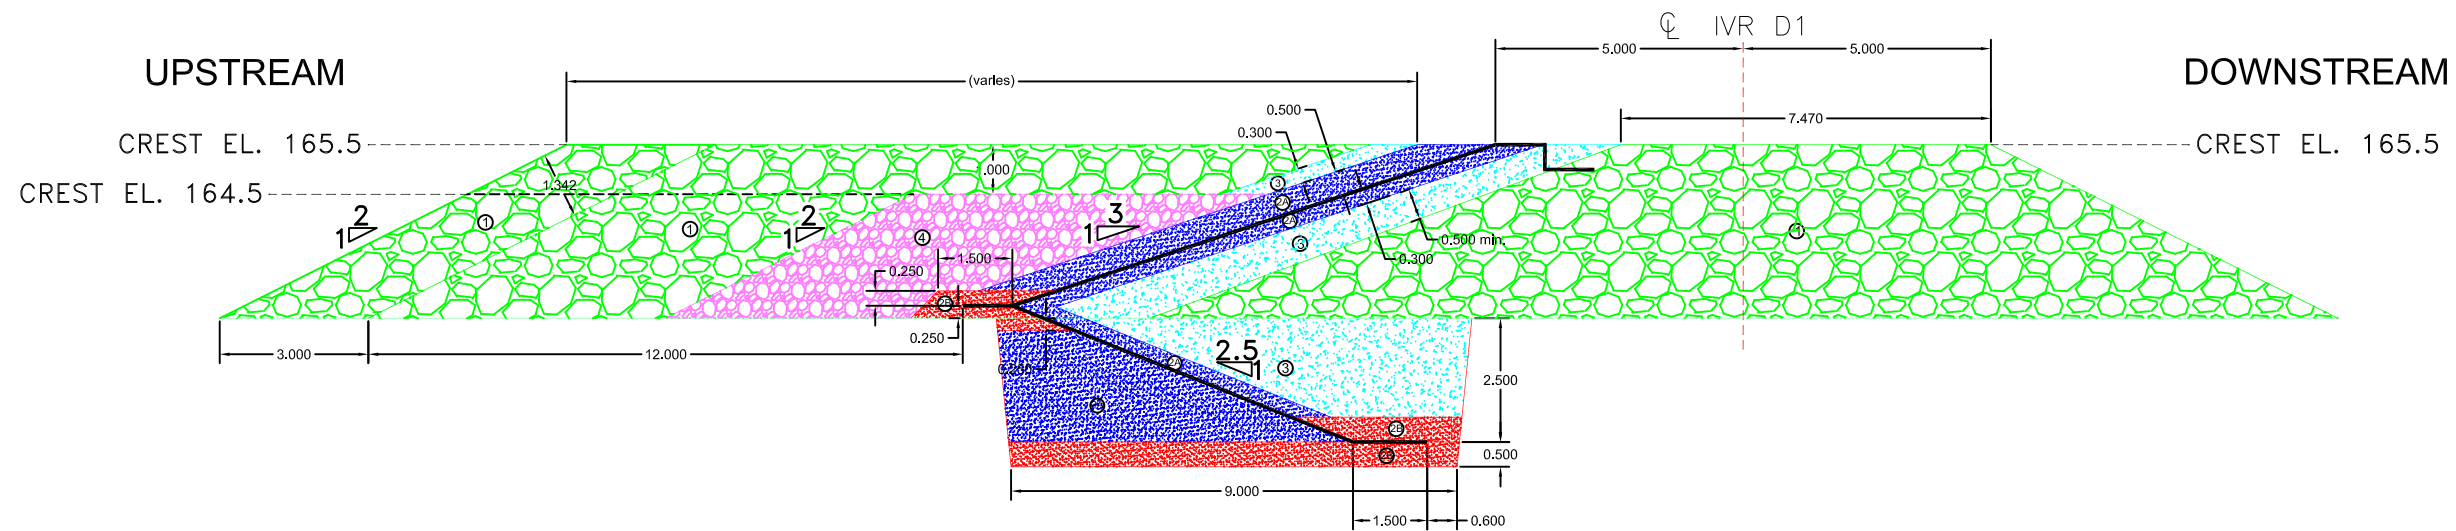

TYPICAL CROSS-SECTION
(outside MOL)
West Abutment @ 0+080
&
0+320 @ 0+445

-  ROCKFILL
-  FINE FILTER
-  FINE FILTER WITH BENTONITE
-  COARSE FILTER
-  ESKER



L'INFORMATION CI-CONTENUE EST LA PROPRIÉTÉ DE AGNICO EAGLE LTD. ET DOIT ÊTRE RETOURNÉE SUR DEMANDE, SANS AUTORISATION ÉCRITE PRÉALABLE.
TOUTE TRANSMISSION DE COPIES À AUTRUI ET TOUTE UTILISATION AUTRE QUE CELLE POUR LAQUELLE L'INFORMATION EST PRÉVUE SONT INTERDITES.
© AGNICO EAGLE LTD.

THE INFORMATION HERE ON IS THE PROPERTY OF AGNICO EAGLE LTD. AND MUST BE RETURNED UPON REQUEST.
WITHOUT WRITTEN PERMISSION, ANY COPYING, TRANSMISSION, TO
OTHERS AND ANY USE EXCEPT THAT FOR WHICH IT IS LOANED ARE PROHIBITED.
© AGNICO EAGLE LTD.

TITRE / TITLE # DWG

DESSINS EN RÉFÉRENCE/REFERENCE DRAWINGS

REV	DESCRIPTION	DATE	PAR BY

REVISIONS

DESSINÉ PAR DRAWN BY	JF Landreville	DATE	2021-05-28
VÉRIFIÉ PAR CHECKED BY			
APPROUVÉ PAR APPROVED BY			

No. PROJET
PROJECT NO. 6127


DATE 2021-05-28

TITRE / TITLE

AGNICO-EAGLE
AMARUQ PROJECT
IVR DYKE

ÉCHELLE/
SCALE NA FICHIER
FILE .DWG

No. DESSIN/
DRAWING NO. 6127-IVR-Typ.Section REVISION 0 FEUILLE/SHT
1 / 3

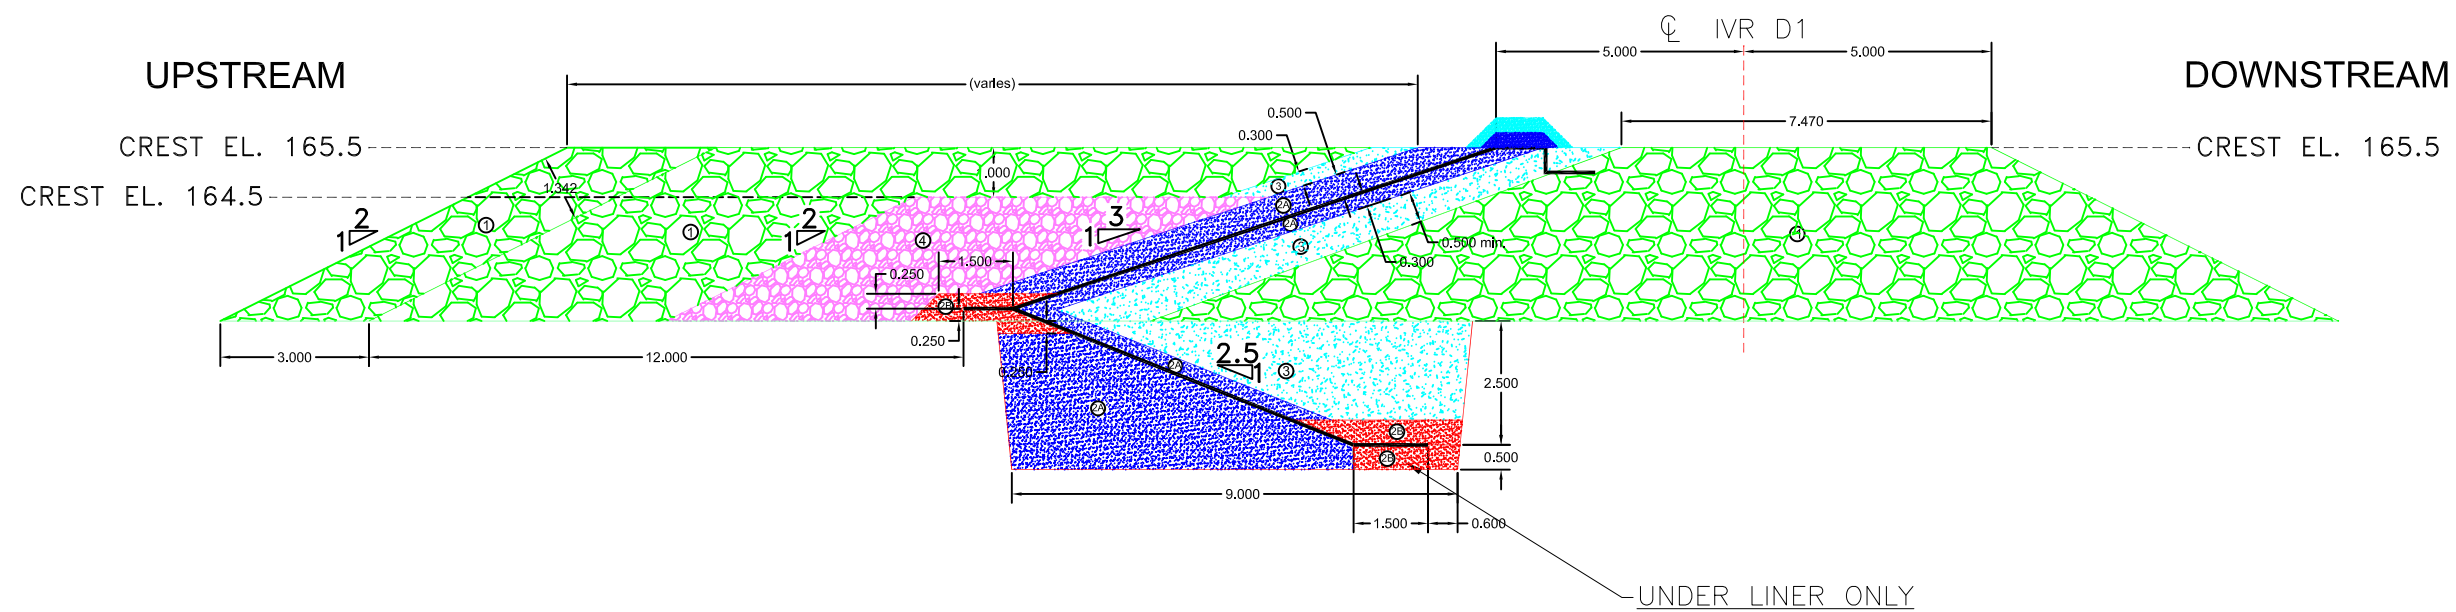

- ROCKFILL
- FINE FILTER
- FINE FILTER WITH BENTONITE
- COARSE FILTER
- ESKER







L'INFORMATION CI-CONTENUE EST LA PROPRIÉTÉ DE AGNICO EAGLE LTD. ET DOIT ÊTRE RETOURNÉE SUR DEMANDE, SANS AUTORISATION ÉCRITE PRÉALABLE. TOUTE TRANSMISSION DE COPIES À AUTRUI ET TOUTE UTILISATION AUTRE QUE CELLE POUR LAQUELLE L'INFORMATION EST PRÉVUE SONT INTERDITES.
© AGNICO EAGLE LTD.

THE INFORMATION HEREON IS THE PROPERTY OF AGNICO EAGLE LTD. AND MUST BE RETURNED UPON REQUEST. WITHOUT WRITTEN PERMISSION, ANY COPYING, TRANSMITTAL, TO OTHERS AND ANY USE EXCEPT THAT FOR WHICH IT IS LOANED ARE PROHIBITED.
© AGNICO EAGLE LTD.

TITRE / TITLE	# DWG
DESSINS EN RÉFÉRENCE/REFERENCE DRAWINGS	

REV	DESCRIPTION	DATE	PAR BY

REVISIONS			
DESSINÉ PAR DRAWN BY	JF Landreville	DATE	2021-05-28
VÉRIFIÉ PAR CHECKED BY			
APPROUVÉ PAR APPROVED BY			
No. PROJET PROJECT NO.	6127		
DATE	2021-05-28		
TITRE / TITLE			
AGNICO-EAGLE AMARUQ PROJECT IVR DYKE			
ÉCHELLE/ SCALE	NA	FICHIER FILE	.DWG
No. DESSIN/ DRAWING NO.	6127-IVR-Typ.Section	REVISION	0
		FEUILLE/SHT	3 / 3

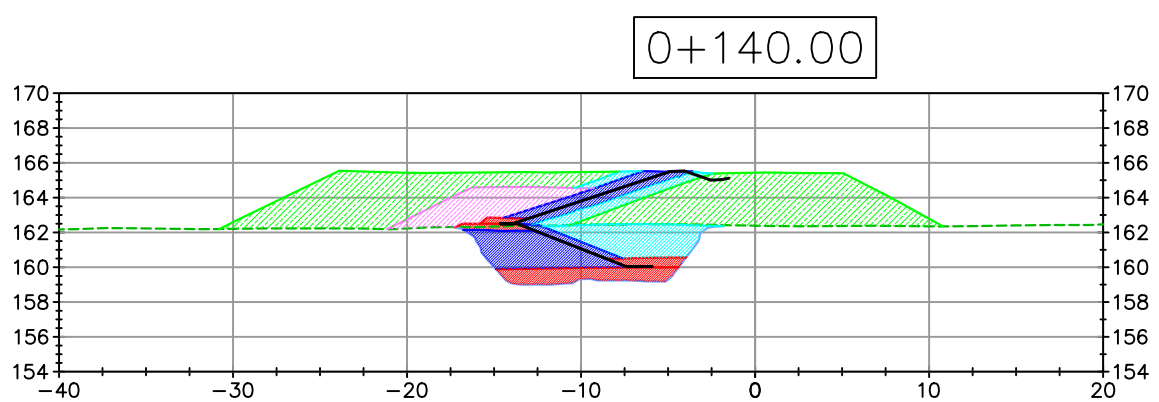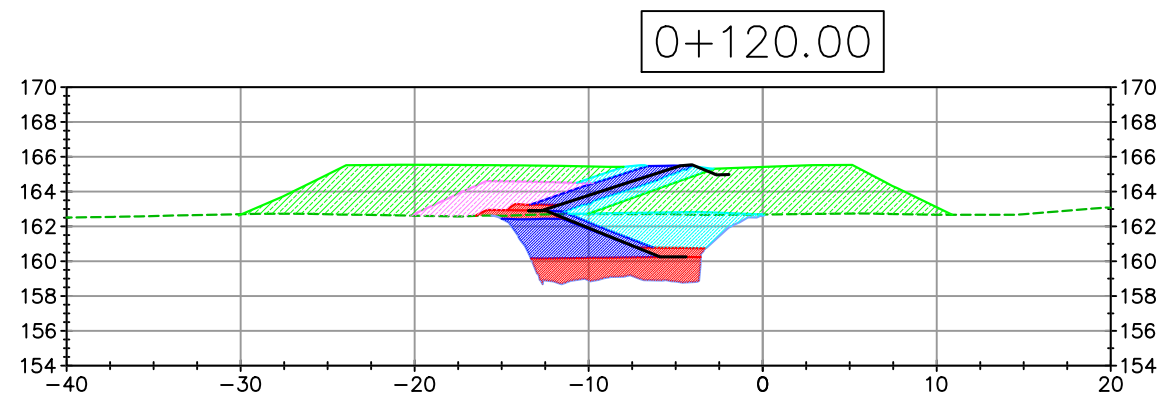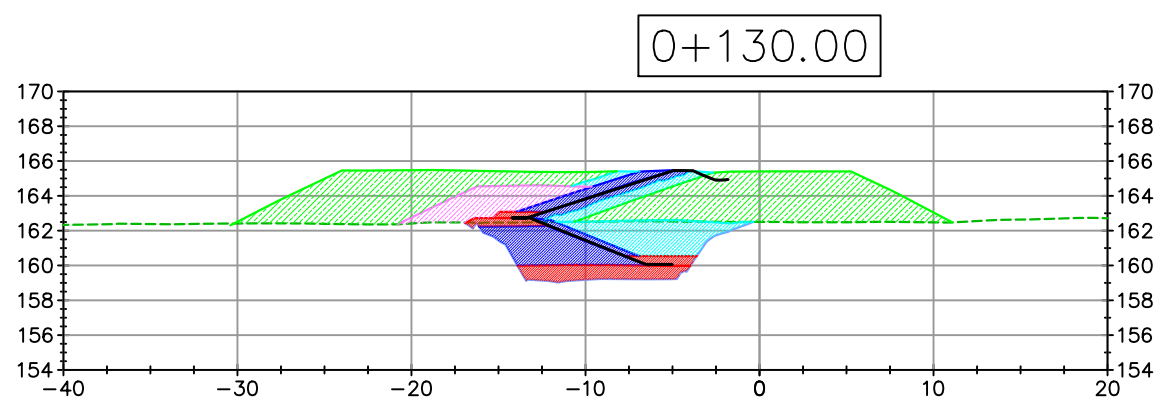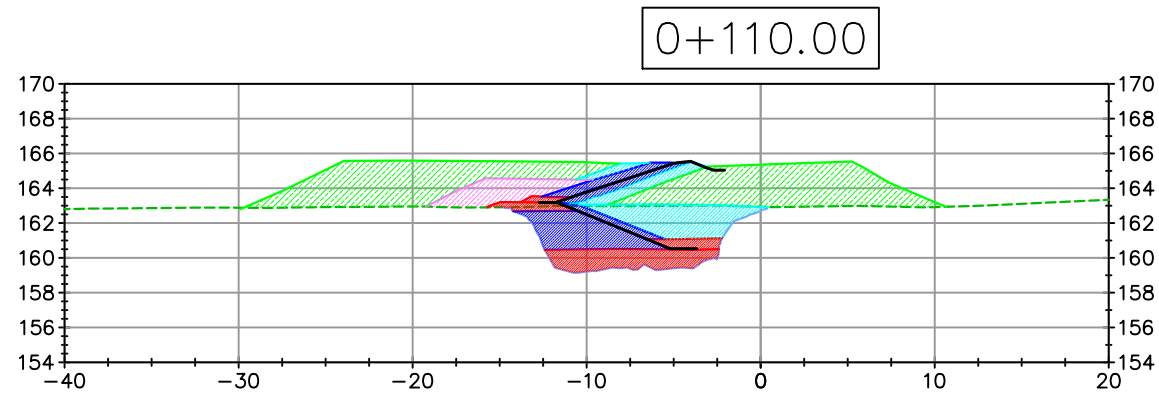

- ORIGINAL GROUND
- KEY TRENCH EXCAVATION
- FFAB
- FF
- CF
- ROCKFILL
- ESKER
- THERMAL CAPING
- LINER



L'INFORMATION CI-CONTENUE EST LA PROPRIÉTÉ DE AGNICO EAGLE LTD. ET DOIT ÊTRE RETOURNÉE SUR DEMANDE, SANS AUTORISATION ÉCRITE PRÉALABLE.
TOUTE TRANSMISSION DE COPIES À AUTRUI ET TOUTE UTILISATION AUTRE QUE CELLE POUR LAQUELLE L'INFORMATION EST PRÊTÉE SONT INTERDITES.
© AGNICO EAGLE LTD.

THE INFORMATION HERE ON IS THE PROPERTY OF AGNICO EAGLE LTD. AND MUST BE RETURNED UPON REQUEST.
WITHOUT WRITTEN PERMISSION, ANY COPYING TRANSMITTAL TO OTHERS AND ANY USE EXCEPT THAT FOR WHICH IT IS LOANED ARE PROHIBITED.
© AGNICO EAGLE LTD.

TITRE / TITLE	# DWG

DESSINS EN RÉFÉRENCE/REFERENCE DRAWINGS





REV	DESCRIPTION	DATE	PAR BY

REVISIONS

DESSINÉ PAR DRAWN BY	JF Landreville	DATE	2021-07-25
VÉRIFIÉ PAR CHECKED BY			
APPROUVÉ PAR APPROVED BY			
No. PROJET PROJECT NO.	6127		

DATE	
TITRE / TITLE	AGNICO-EAGLE -- AMARUQ IVR D1 DIKE AS BUILT DRAWING 0+110 @ 0+140

ECHELLE/ SCALE	NA	FICHIER FILE	.DWG
No. DESSIN/ DRAWING NO.	6127-142-IVR-AB	REVISION	FEUILLE/SHT 2 / 13

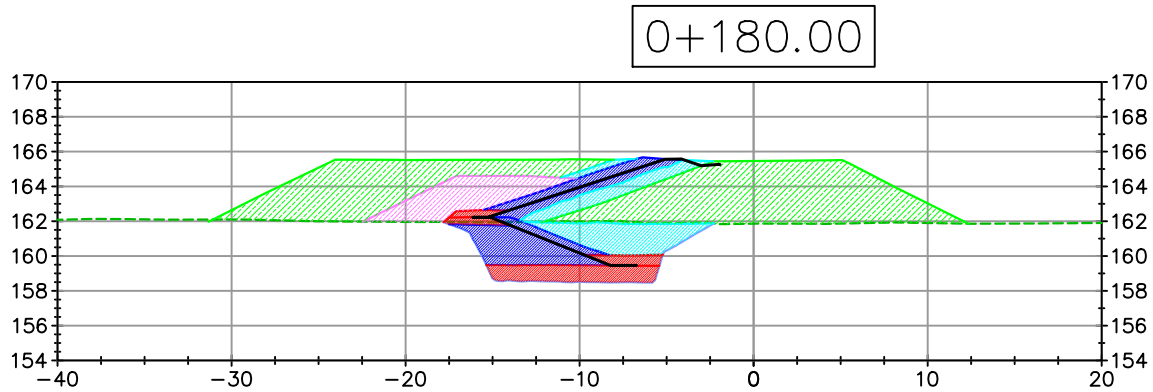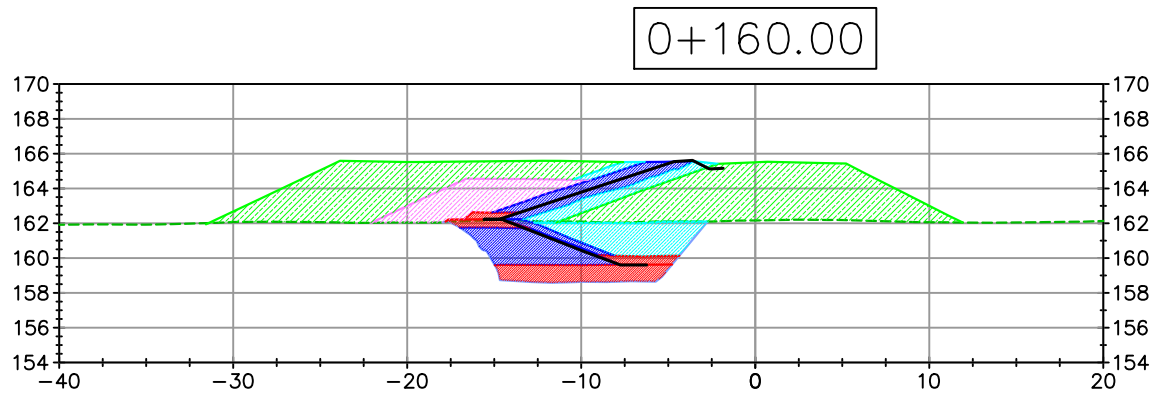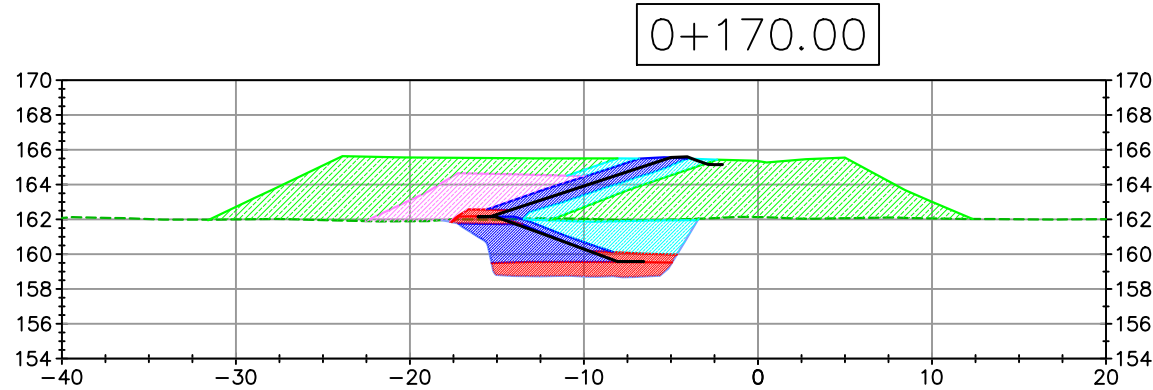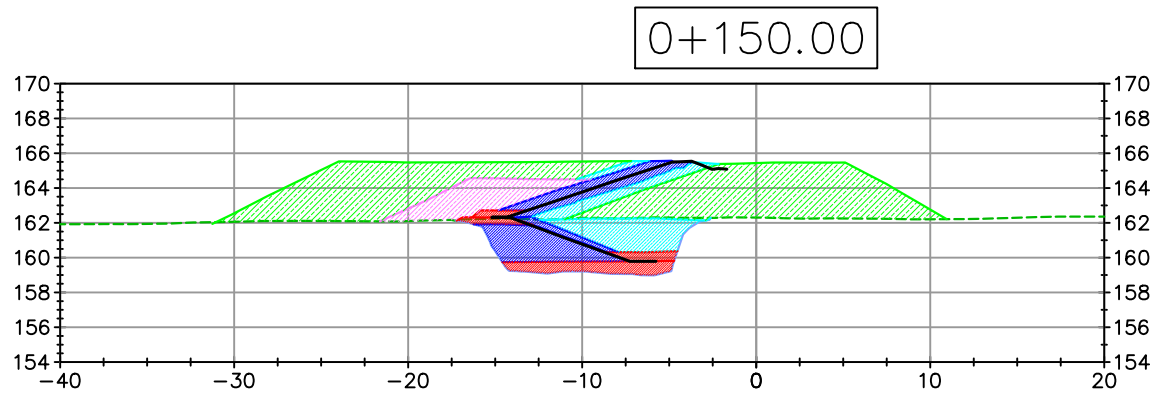

- ORIGINAL GROUND
- KEY TRENCH EXCAVATION
- FFAB
- FF
- CF
- ROCKFILL
- ESKER
- THERMAL CAPING
- LINER



L'INFORMATION CI-CONTENUE EST LA PROPRIÉTÉ DE AGNICO EAGLE LTD. ET DOIT ÊTRE RETOURNÉE SUR DEMANDE, SANS AUTORISATION ÉCRITE PRÉALABLE.
TOUTE TRANSMISSION DE COPIES À AUTRUI ET TOUTE UTILISATION AUTRE QUE CELLE POUR LAQUELLE L'INFORMATION EST PRÊTÉE SONT INTERDITES.
© AGNICO EAGLE LTD.

THE INFORMATION HEREON IS THE PROPERTY OF AGNICO EAGLE LTD. AND MUST BE RETURNED UPON REQUEST.
WITHOUT WRITTEN PERMISSION, ANY COPYING TRANSMITTAL TO
OTHERS AND ANY USE EXCEPT THAT FOR WHICH IT IS LOANED ARE PROHIBITED.
© AGNICO EAGLE LTD.

TITRE / TITLE	# DWG

DESSINS EN RÉFÉRENCE/REFERENCE DRAWINGS

REV	DESCRIPTION	DATE	PAR BY

REVISIONS

DESSINÉ PAR DRAWN BY	JF Landreville	DATE	2021-07-25
VÉRIFIÉ PAR CHECKED BY			
APPROUVÉ PAR APPROVED BY			

No. PROJET
PROJECT NO. 6127

DATE





TITRE / TITLE
AGNICO-EAGLE -- AMARUQ
IVR D1 DIKE
AS BUILT DRAWING
0+150 @ 0+180

ECHELLE/
SCALE NA FICHIER
FILE .DWG


No. DESSIN/
DRAWING NO. 6127-142-IVR-AB

REVISION

FEUILLE/SHT
3 / 13

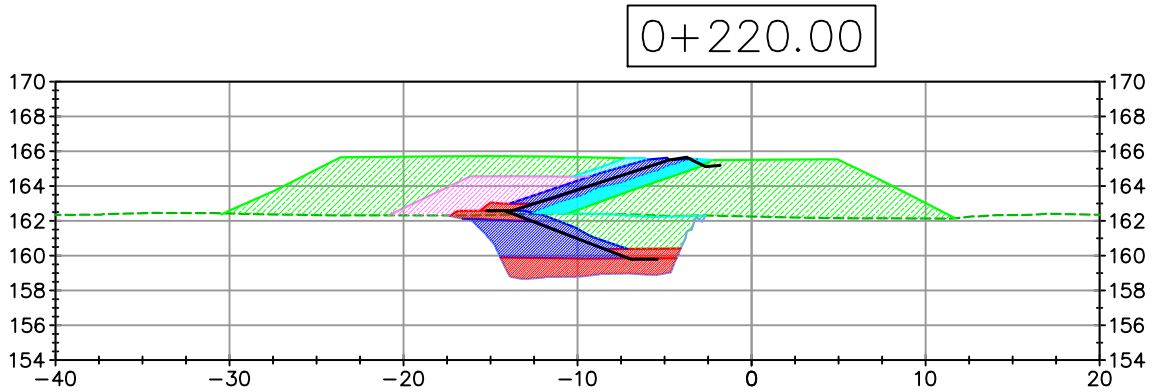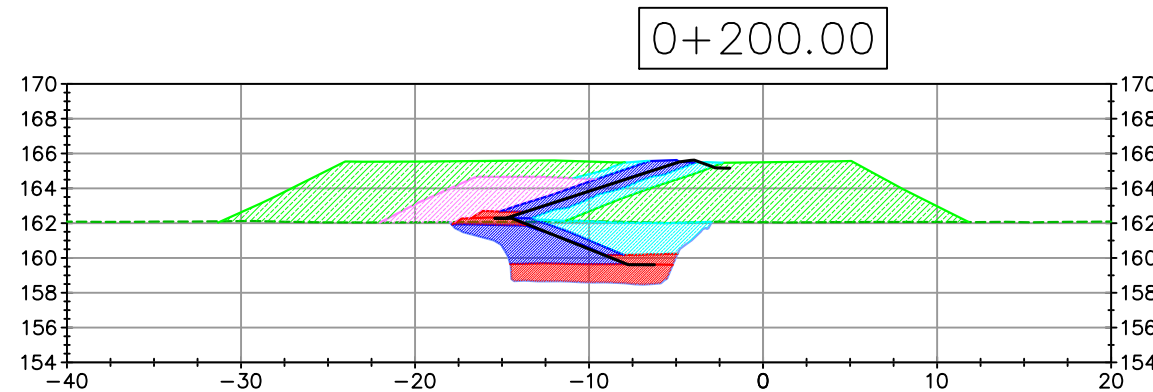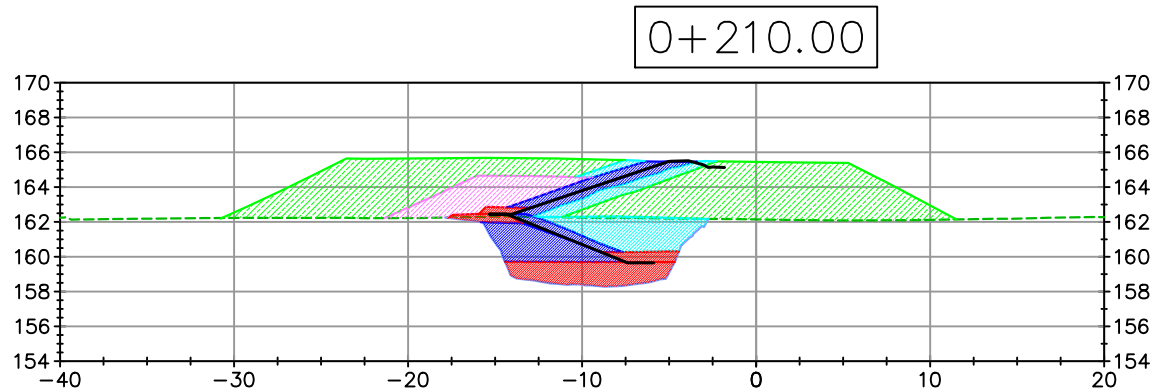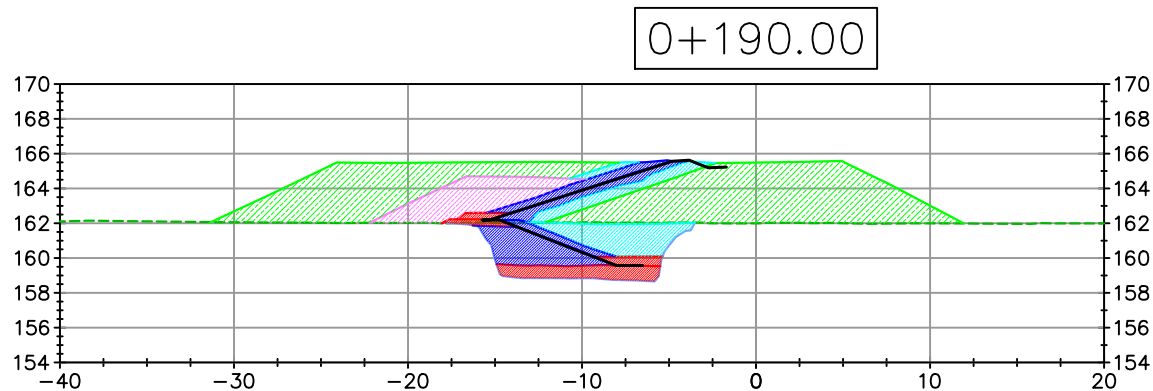

- ORIGINAL GROUND
- KEY TRENCH EXCAVATION
- FFAB
- FF
- CF
- ROCKFILL
- ESKER
- THERMAL CAPING
- LINER

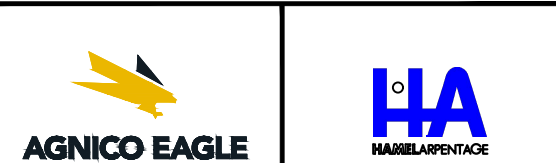

L'INFORMATION CI-CONTENUE EST LA PROPRIÉTÉ DE AGNICO EAGLE LTD. ET DOIT ÊTRE RETOURNÉE SUR DEMANDE, SANS AUTORISATION ÉCRITE PRÉALABLE.
TOUTE TRANSMISSION DE COPIES À AUTRUI ET TOUTE UTILISATION AUTRE QUE CELLE POUR LAQUELLE L'INFORMATION EST PRÊTÉE SONT INTERDITES.
© AGNICO EAGLE LTD.

THE INFORMATION HEREON IS THE PROPERTY OF AGNICO EAGLE LTD. AND MUST BE RETURNED UPON REQUEST.
WITHOUT WRITTEN PERMISSION, ANY COPYING TRANSMITTAL TO
OTHERS AND ANY USE EXCEPT THAT FOR WHICH IT IS LOANED ARE PROHIBITED.
© AGNICO EAGLE LTD.

TITRE / TITLE	# DWG

DESSINS EN RÉFÉRENCE/REFERENCE DRAWINGS

REV	DESCRIPTION	DATE	PAR BY
-----	-------------	------	--------

REVISIONS

DESSINÉ PAR DRAWN BY	JF Landreville	DATE	2021-07-25
VÉRIFIÉ PAR CHECKED BY			
APPROUVÉ PAR APPROVED BY			





No. PROJET PROJECT NO.	6127
---------------------------	------

DATE

TITRE / TITLE
AGNICO-EAGLE -- AMARUQ
IVR D1 DIKE
AS BUILT DRAWING
0+190 @ 0+220

ÉCHELLE/ SCALE	NA	FICHIER FILE	.DWG
-------------------	----	-----------------	------

No. DESSIN/ DRAWING NO.	6127-142-IVR-AB	REVISION	FEUILLE/SHT 4 / 13
----------------------------	-----------------	----------	-----------------------

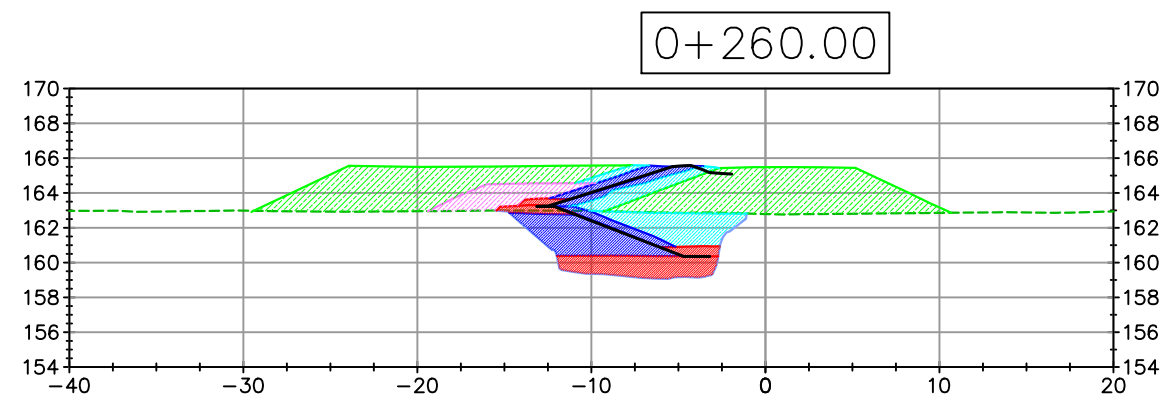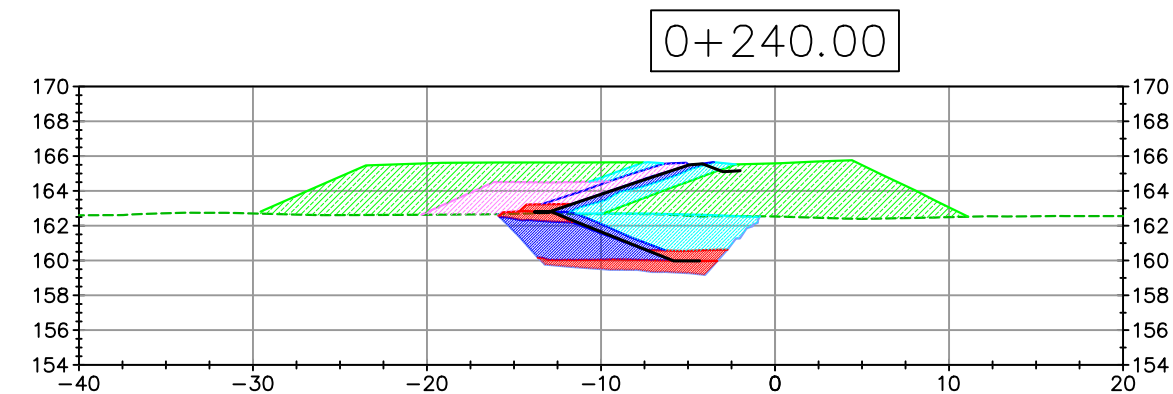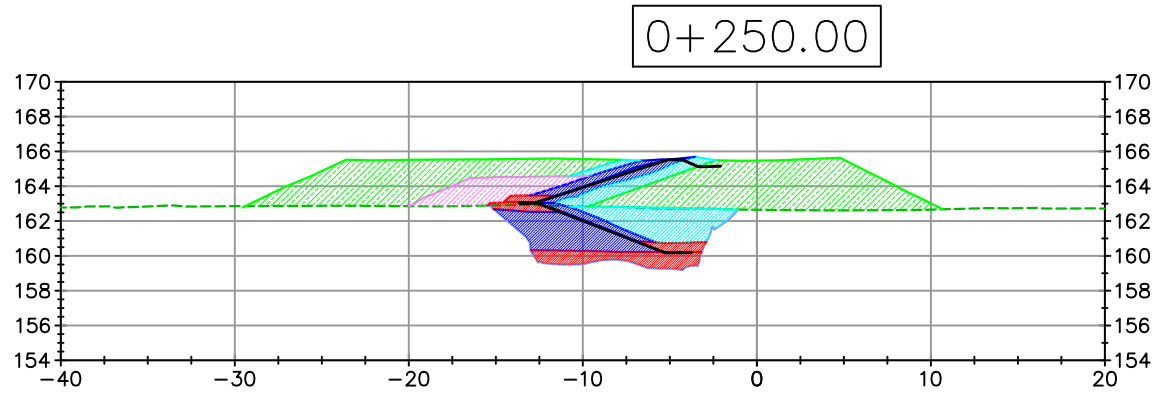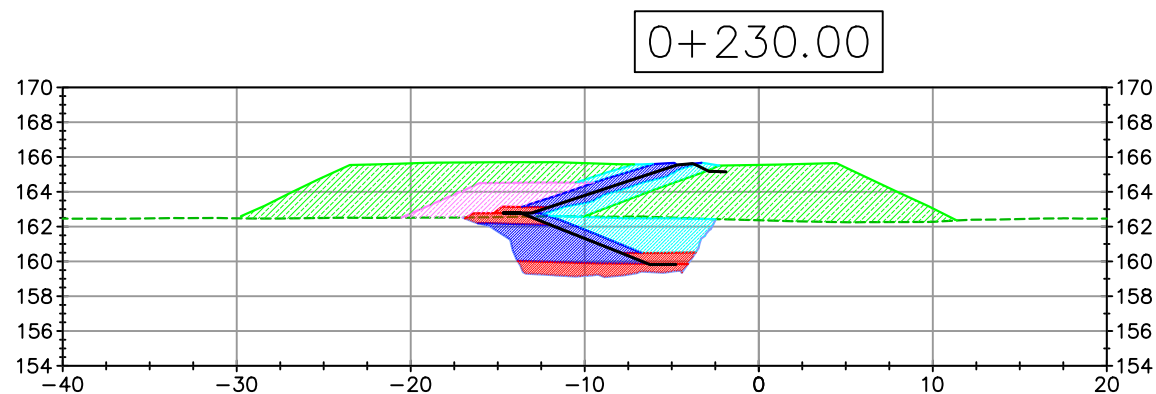

- ORIGINAL GROUND
- KEY TRENCH EXCAVATION
- FFAB
- FF
- CF
- ROCKFILL
- ESKER
- THERMAL CAPING
- LINER



L'INFORMATION CI-CONTENUE EST LA PROPRIÉTÉ DE AGNICO EAGLE LTD. ET DOIT ÊTRE RETOURNÉE SUR DEMANDE, SANS AUTORISATION ÉCRITE PRÉALABLE.
TOUTE TRANSMISSION DE COPIES À AUTRUI ET TOUTE UTILISATION AUTRE QUE CELLE POUR LAQUELLE L'INFORMATION EST PRÊTÉE SONT INTERDITES.
© AGNICO EAGLE LTD.

THE INFORMATION HERE ON IS THE PROPERTY OF AGNICO EAGLE LTD. AND MUST BE RETURNED UPON REQUEST.
WITHOUT WRITTEN PERMISSION, ANY COPYING TRANSMITTAL TO
OTHERS AND ANY USE EXCEPT THAT FOR WHICH IT IS LOANED ARE PROHIBITED.
© AGNICO EAGLE LTD.

TITRE / TITLE	# DWG
---------------	-------

DESSINS EN RÉFÉRENCE/REFERENCE DRAWINGS

REV	DESCRIPTION	DATE	PAR BY

REVISIONS

DESSINÉ PAR DRAWN BY	JF Landreville	DATE	2021-07-25
VÉRIFIÉ PAR CHECKED BY			
APPROUVÉ PAR APPROVED BY			

No. PROJET
PROJECT NO. 6127


DATE

TITRE / TITLE
AGNICO-EAGLE -- AMARUQ
IVR D1 DIKE
AS BUILT DRAWING
0+230 @ 0+260


ECHELLE/ SCALE	FICHER FILE
-------------------	----------------

No. DESSIN/ DRAWING NO. 6127-142-IVR-AB	REVISION	FEUILLE/SHT 5 / 13
---	----------	-----------------------


0+270.00

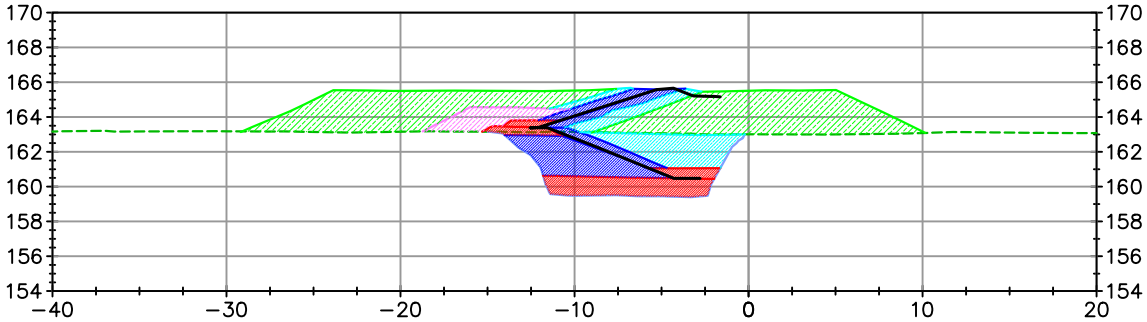


0+290.00

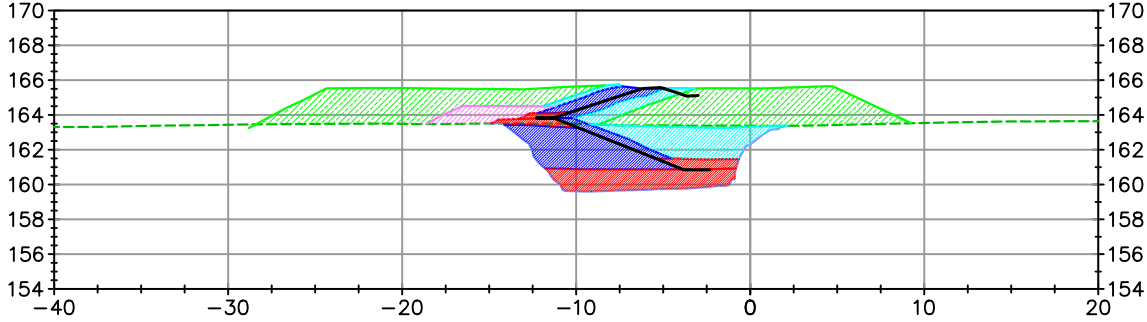

0+280.00

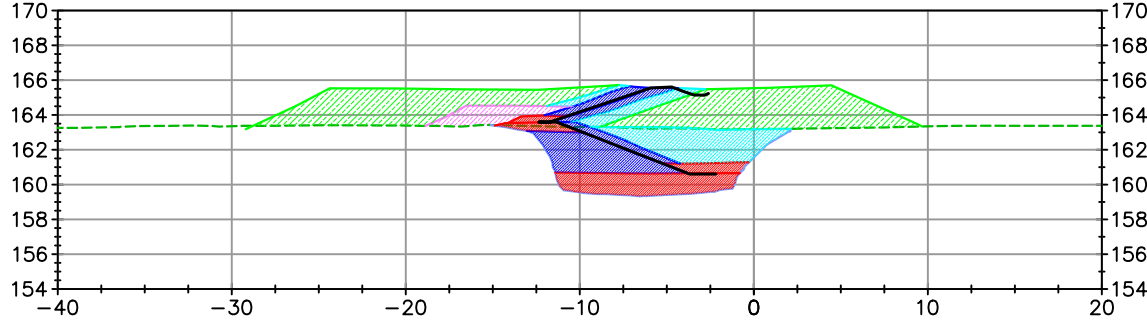

0+300.00

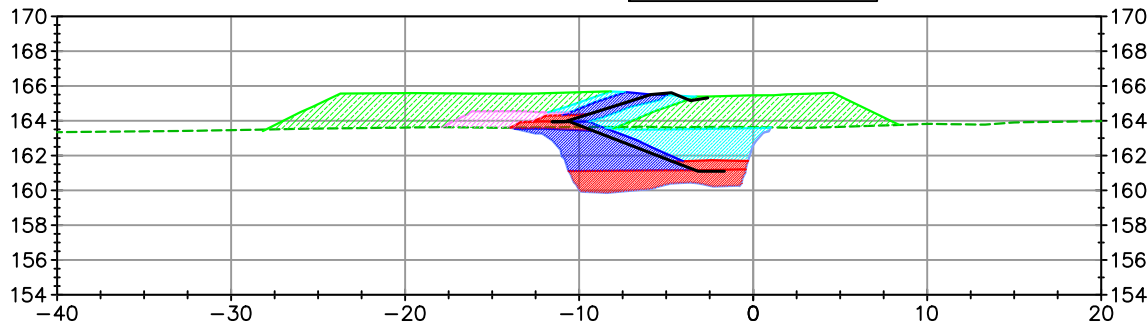

- ORIGINAL GROUND
- KEY TRENCH EXCAVATION
- FFAB
- FF
- CF
- ROCKFILL
- ESKER
- THERMAL CAPING
- LINER



L'INFORMATION CI-CONTENUE EST LA PROPRIÉTÉ DE AGNICO EAGLE LTD. ET DOIT ÊTRE RETOURNÉE SUR DEMANDE, SANS AUTORISATION ÉCRITE PRÉALABLE.
TOUTE TRANSMISSION DE COPIES À AUTRUI ET TOUTE UTILISATION AUTRE QUE CELLE POUR LAQUELLE L'INFORMATION EST PRÊTÉE SONT INTERDITES.
© AGNICO EAGLE LTD.

THE INFORMATION HERE ON IS THE PROPERTY OF AGNICO EAGLE LTD. AND MUST BE RETURNED UPON REQUEST.
WITHOUT WRITTEN PERMISSION, ANY COPYING TRANSMITTAL TO
OTHERS AND ANY USE EXCEPT THAT FOR WHICH IT IS LOANED ARE PROHIBITED.
© AGNICO EAGLE LTD.

TITRE / TITLE	# DWG

DESSINS EN RÉFÉRENCE/REFERENCE DRAWINGS

REV	DESCRIPTION	DATE	PAR BY

REVISIONS

DESSINÉ PAR DRAWN BY	JF Landreville	DATE	2021-07-25
VÉRIFIÉ PAR CHECKED BY			
APPROUVÉ PAR APPROVED BY			

No. PROJET
PROJECT NO. 6127

DATE

TITRE / TITLE
AGNICO-EAGLE -- AMARUQ
IVR D1 DIKE
AS BUILT DRAWING
0+270 @ 0+300


ECHELLE/
SCALE NA FICHIER
FILE .DWG

No. DESSIN/
DRAWING NO. 6127-142-IVR-AB


REVISION

FEUILLE/SHT
6 / 13


0+310.00

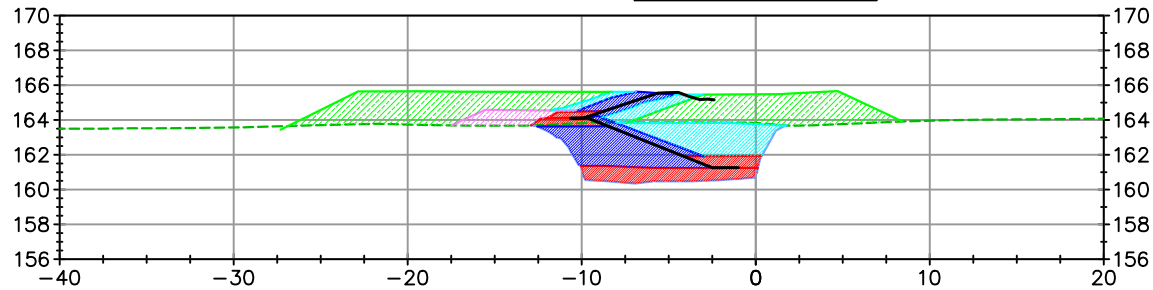


0+330.00

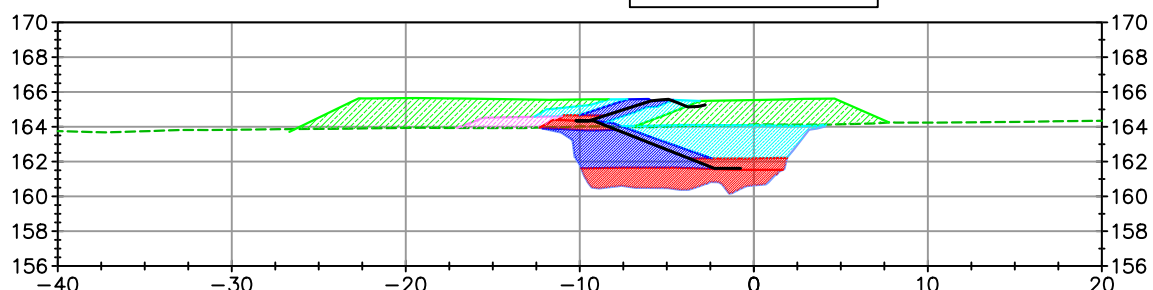


0+320.00

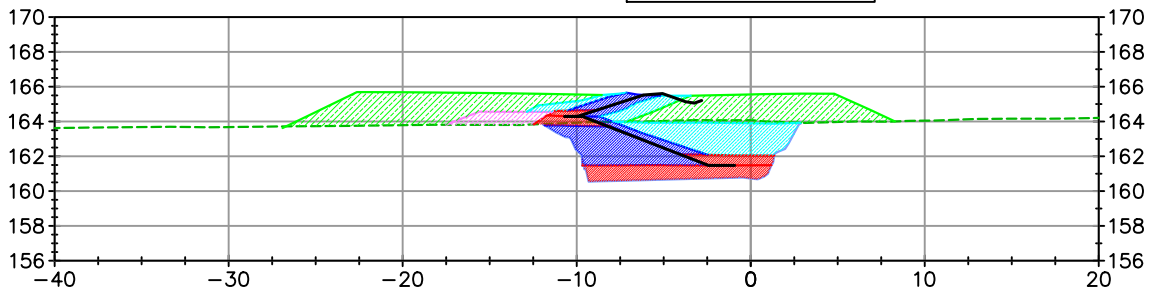

0+340.00

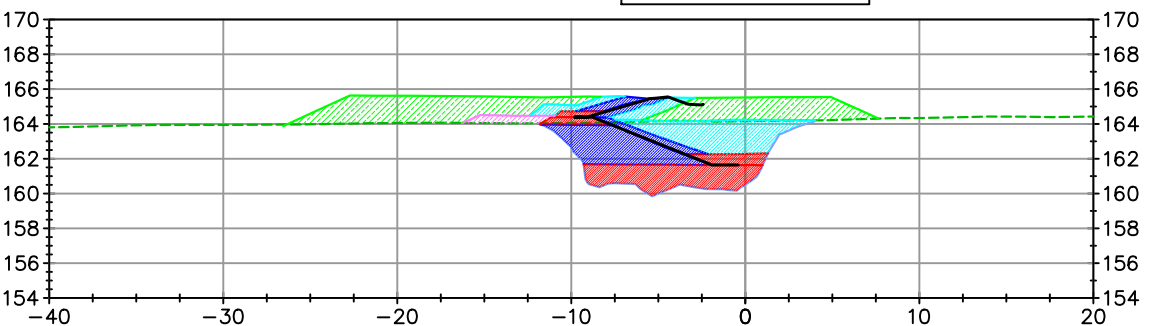

- ORIGINAL GROUND
- KEY TRENCH EXCAVATION
- FFAB
- FF
- CF
- ROCKFILL
- ESKER
- THERMAL CAPING
- LINER

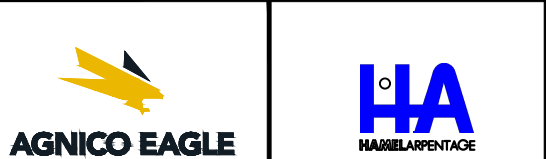

L'INFORMATION CI-CONTENUE EST LA PROPRIÉTÉ DE AGNICO EAGLE LTD. ET DOIT ÊTRE RETOURNÉE SUR DEMANDE, SANS AUTORISATION ÉCRITE PRÉALABLE.
TOUTE TRANSMISSION DE COPIES À AUTRUI ET TOUTE UTILISATION AUTRE QUE CELLE POUR LAQUELLE L'INFORMATION EST PRÊTÉE SONT INTERDITES.
© AGNICO EAGLE LTD.

THE INFORMATION HEREON IS THE PROPERTY OF AGNICO EAGLE LTD. AND MUST BE RETURNED UPON REQUEST.
WITHOUT WRITTEN PERMISSION, ANY COPYING TRANSMITTAL TO
OTHERS AND ANY USE EXCEPT THAT FOR WHICH IT IS LOANED ARE PROHIBITED.
© AGNICO EAGLE LTD.

TITRE / TITLE # DWG

DESSINS EN RÉFÉRENCE/REFERENCE DRAWINGS

REV	DESCRIPTION	DATE	PAR BY

REVISIONS

DESSINÉ PAR DRAWN BY	JF Landreville	DATE	2021-07-25
VÉRIFIÉ PAR CHECKED BY			
APPROUVÉ PAR APPROVED BY			

No. PROJET
PROJECT NO. 6127





DATE

TITRE / TITLE

AGNICO-EAGLE -- AMARUQ
IVR D1 DIKE
AS BUILT DRAWING
0+310 @ 0+340

ECHELLE/
SCALE NA FICHIER
FILE .DWG

No. DESSIN/
DRAWING NO. 6127-142-IVR-AB REVISION FEUILLE/SHT
7 / 13

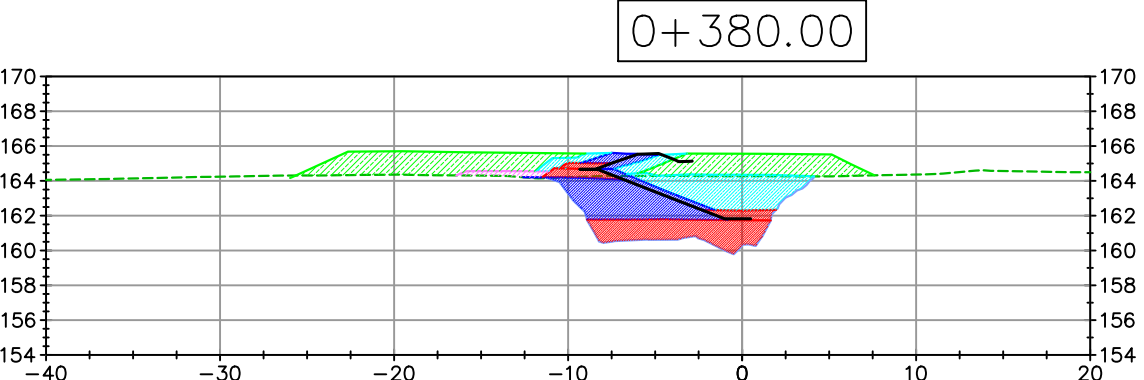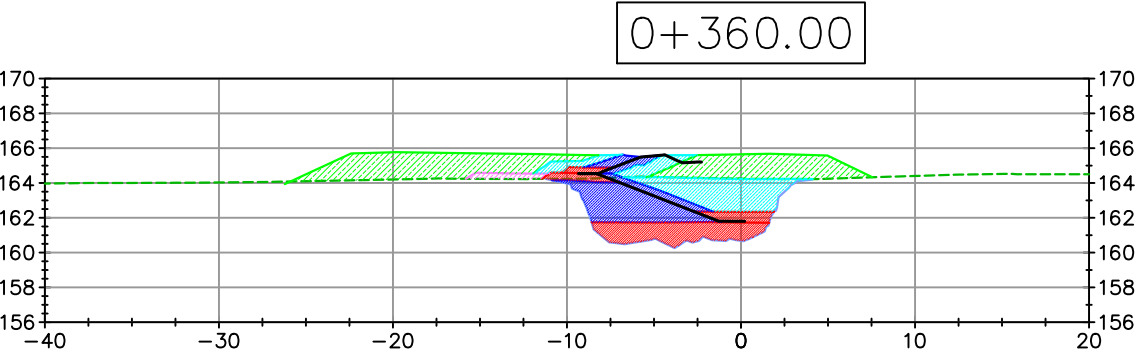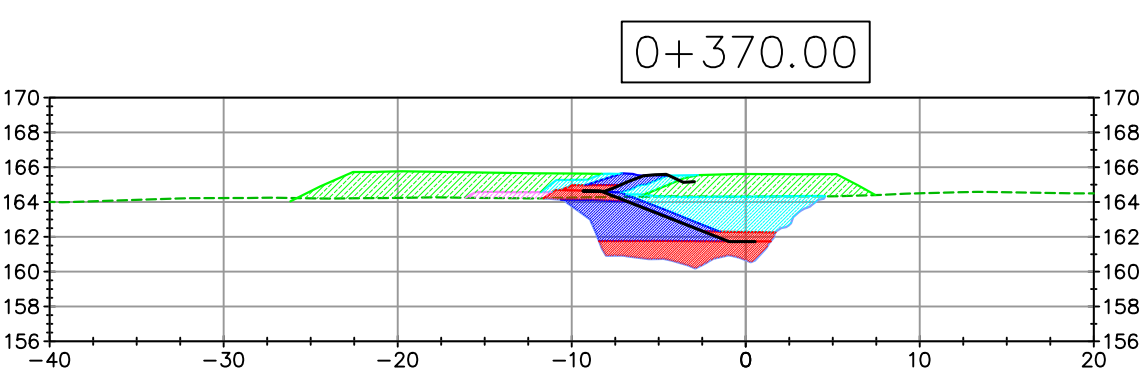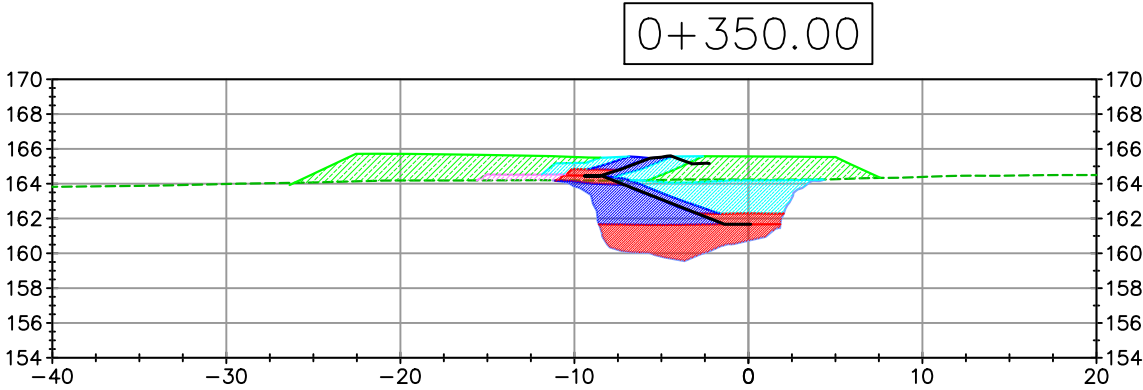

- ORIGINAL GROUND
- KEY TRENCH EXCAVATION
- FFAB
- FF
- CF
- ROCKFILL
- ESKER
- THERMAL CAPING
- LINER



L'INFORMATION CI-CONTENUE EST LA PROPRIÉTÉ DE AGNICO EAGLE L.L.B.E. ET DOIT ÊTRE RETOURNÉE SUR DEMANDE, SANS AUTORISATION ÉCRITE PRÉALABLE.
TOUTE TRANSMISSION DE COPIES À AUTRUI ET TOUTE UTILISATION AUTRE QUE CELLE POUR LAQUELLE L'INFORMATION EST PRÊTÉE SONT INTERDITES.
© AGNICO EAGLE L.L.B.E.

THE INFORMATION HERE ON IS THE PROPERTY OF AGNICO EAGLE LTD. AND MUST BE RETURNED UPON REQUEST.
WITHOUT WRITTEN PERMISSION, ANY COPYING TRANSMITTAL TO
OTHERS AND ANY USE EXCEPT THAT FOR WHICH IT IS LOANED ARE PROHIBITED.
© AGNICO EAGLE LTD.

TITRE / TITLE	# DWG

DESSINS EN RÉFÉRENCE/REFERENCE DRAWINGS

REV	DESCRIPTION	DATE	PAR BY
-----	-------------	------	--------

REVISIONS

DESSINÉ PAR DRAWN BY	JF Landreville	DATE	2021-07-25
VÉRIFIÉ PAR CHECKED BY			
APPROUVÉ PAR APPROVED BY			





No. PROJET PROJECT NO.	6127
---------------------------	------

DATE

TITRE / TITLE
AGNICO-EAGLE -- AMARUQ
IVR D1 DIKE
AS BUILT DRAWING
0+350 @ 0+380

ÉCHELLE/ SCALE	NA	FICHIER FILE	.DWG
-------------------	----	-----------------	------

No. DESSIN/ DRAWING NO.	6127-142-IVR-AB	REVISION	FEUILLE/SHT 8 / 13
----------------------------	-----------------	----------	-----------------------

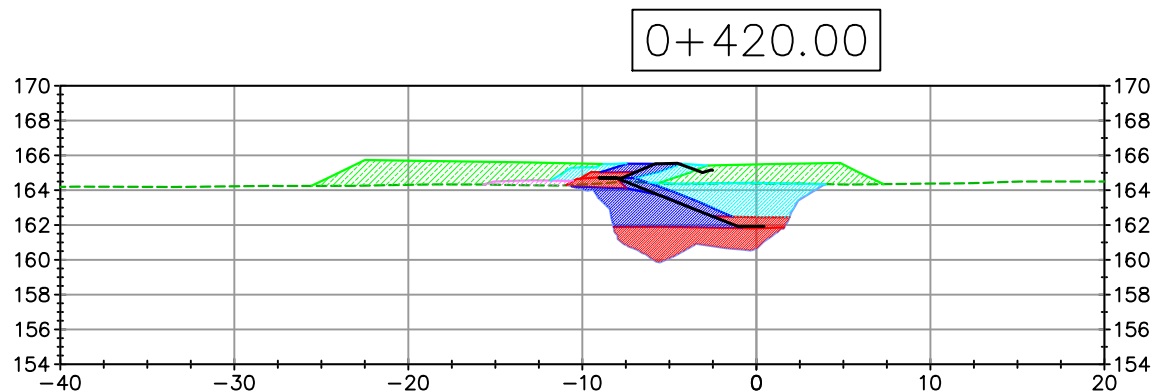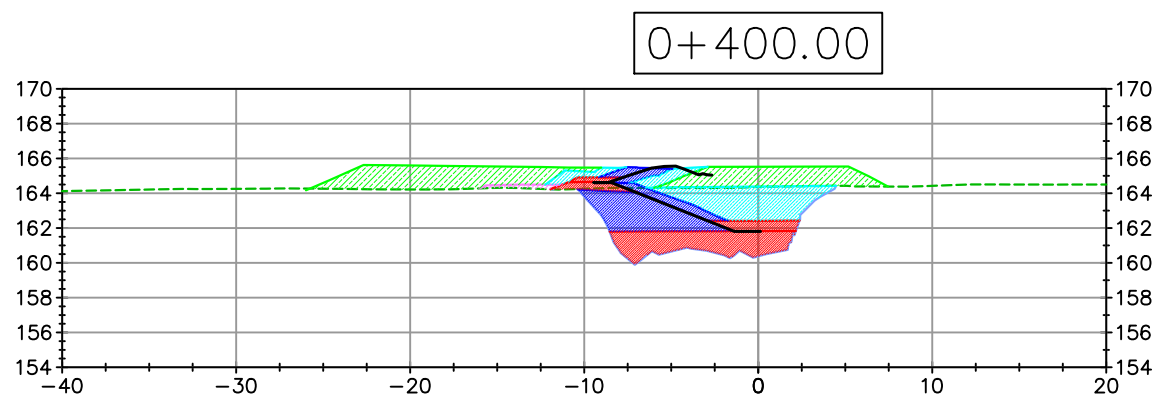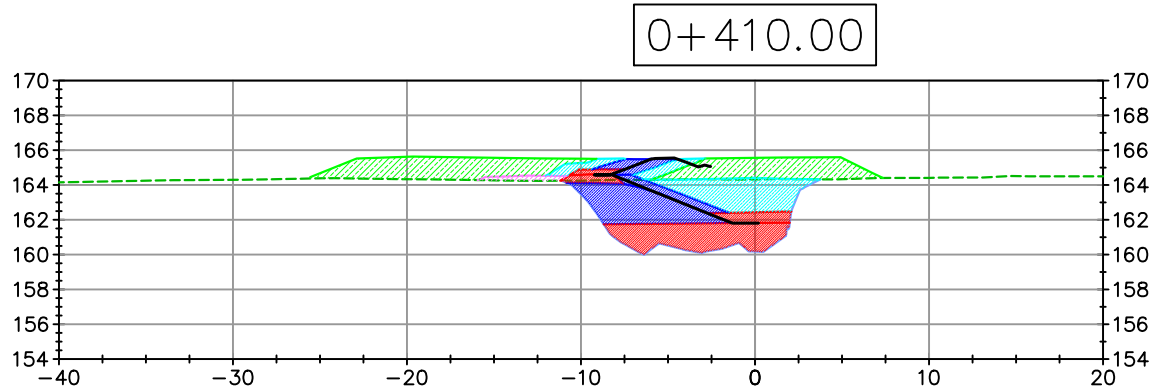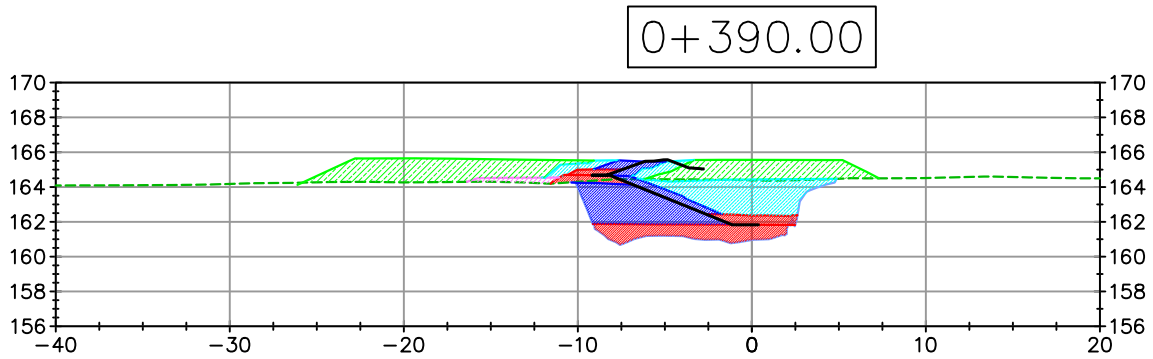

- ORIGINAL GROUND
- KEY TRENCH EXCAVATION
- FFAB
- FF
- CF
- ROCKFILL
- ESKER
- THERMAL CAPING
- LINER



L'INFORMATION CI-CONTENUE EST LA PROPRIÉTÉ DE AGNICO EAGLE LTD. ET DOIT ÊTRE RETOURNÉE SUR DEMANDE, SANS AUTORISATION ÉCRITE PRÉALABLE.
TOUTE TRANSMISSION DE COPIES À AUTRUI ET TOUTE UTILISATION AUTRE QUE CELLE POUR LAQUELLE L'INFORMATION EST PRÊTÉE SONT INTERDITES.
© AGNICO EAGLE LTD.

THE INFORMATION HERE ON IS THE PROPERTY OF AGNICO EAGLE LTD. AND MUST BE RETURNED UPON REQUEST.
WITHOUT WRITTEN PERMISSION, ANY COPYING TRANSMITTAL TO
OTHERS AND ANY USE EXCEPT THAT FOR WHICH IT IS LOANED ARE PROHIBITED.
© AGNICO EAGLE LTD.

TITRE / TITLE	# DWG

DESSINS EN RÉFÉRENCE/REFERENCE DRAWINGS

REV	DESCRIPTION	DATE	PAR BY





REVISIONS

DESSINÉ PAR DRAWN BY	JF Landreville	DATE	2021-07-25
VÉRIFIÉ PAR CHECKED BY			
APPROUVÉ PAR APPROVED BY			

No. PROJET PROJECT NO.	6127
---------------------------	------

DATE	
TITRE / TITLE	AGNICO-EAGLE -- AMARUQ IVR D1 DIKE AS BUILT DRAWING 0+390 @ 0+420

ÉCHELLE/ SCALE	NA	FICHIER FILE	.DWG
No. DESSIN/ DRAWING NO.	6127-142-IVR-AB	REVISION	FEUILLE/SHT 9 / 13

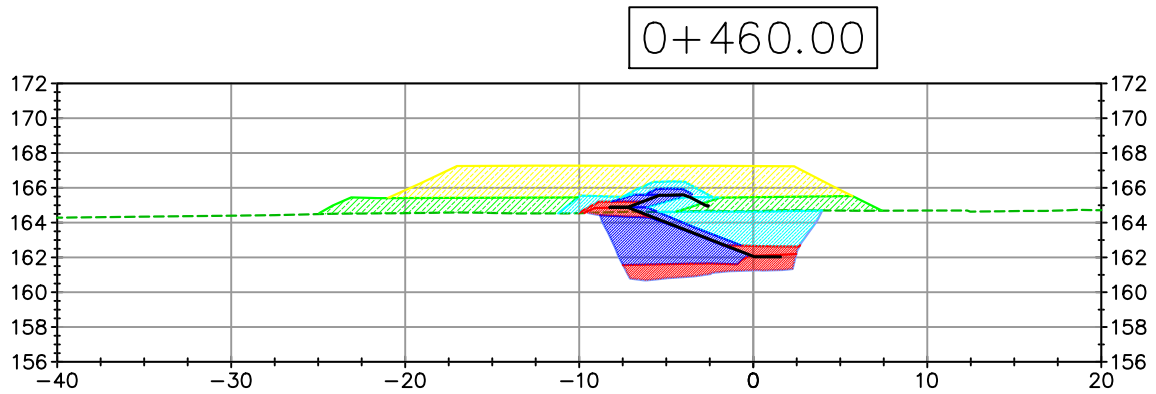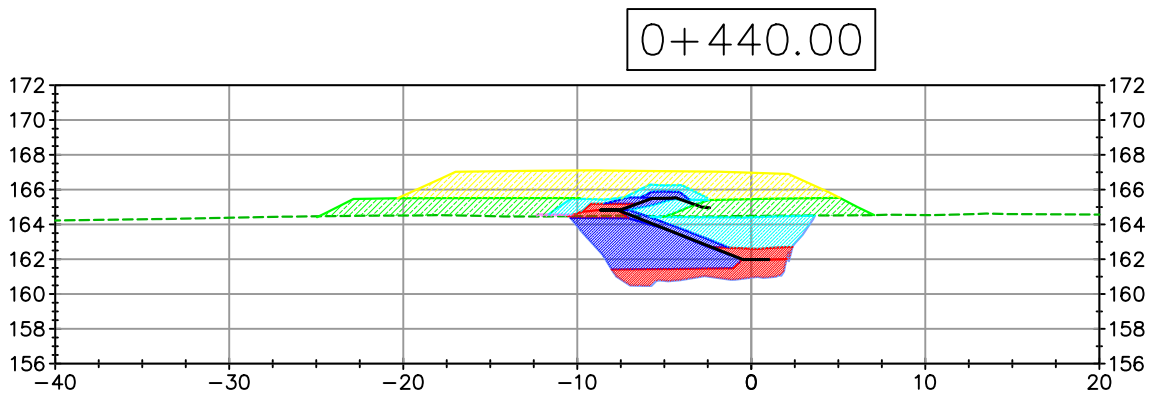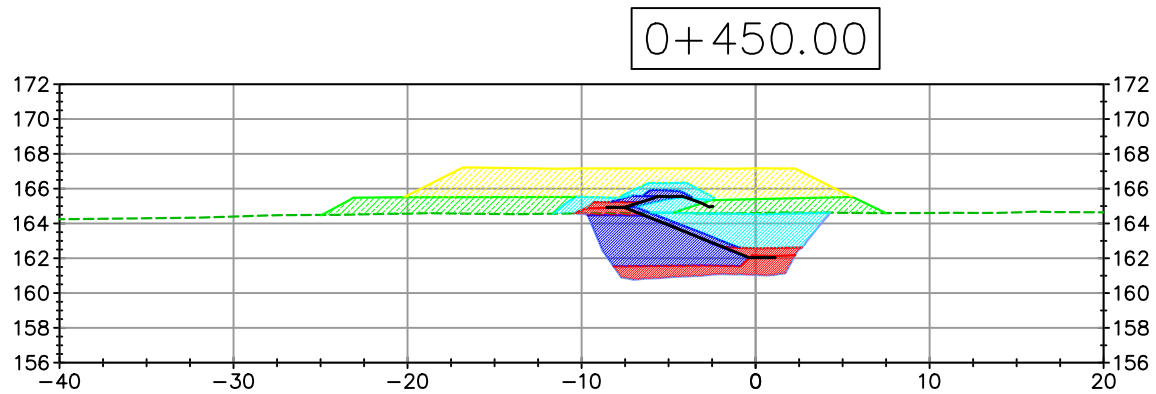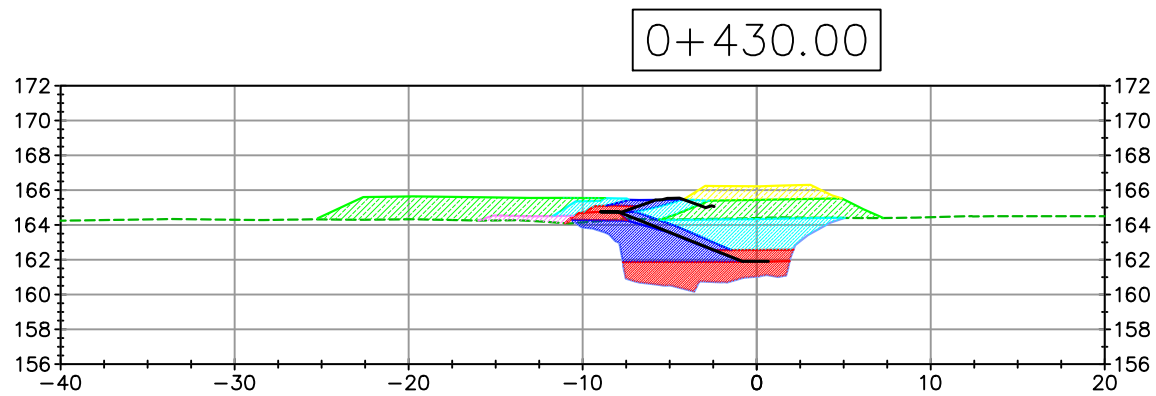

- ORIGINAL GROUND
- KEY TRENCH EXCAVATION
- FFAB
- FF
- CF
- ROCKFILL
- ESKER
- THERMAL CAPING
- LINER



L'INFORMATION CI-CONTENUE EST LA PROPRIÉTÉ DE AGNICO EAGLE L.TÉE. ET DOIT ÊTRE RETOURNÉE SUR DEMANDE. SANS AUTORISATION ÉCRITE PRÉALABLE, TOUTE TRANSMISSION DE COPIE(S) À AUTRUI ET TOUTE UTILISATION AUTRE QUE CELLE POUR LAQUELLE L'INFORMATION EST PRÊTÉE SONT INTERDITES.
© AGNICO EAGLE L.TÉE.

THE INFORMATION HERE ON IS THE PROPERTY OF AGNICO EAGLE LTD. AND MUST BE RETURNED UPON REQUEST. WITHOUT WRITTEN PERMISSION, ANY COPYING TRANSMITTAL TO OTHERS AND ANY USE EXCEPT THAT FOR WHICH IT IS LOANED ARE PROHIBITED.
© AGNICO EAGLE LTD.

TITRE / TITLE	# DWG

DESSINS EN RÉFÉRENCE/REFERENCE DRAWINGS

REV	DESCRIPTION	DATE	PAR BY





REVISIONS

DESSINÉ PAR DRAWN BY	JF Landreville	DATE	2021-07-25
VÉRIFIÉ PAR CHECKED BY			
APPROUVÉ PAR APPROVED BY			

No. PROJET PROJECT NO.	6127
---------------------------	------

DATE	
TITRE / TITLE	AGNICO-EAGLE -- AMARUQ IVR D1 DIKE AS BUILT DRAWING 0+430 @ 0+460

ÉCHELLE/ SCALE	NA	FICHIER FILE	.DWG
No. DESSIN/ DRAWING NO.	6127-142-IVR-AB	REVISION	
		FEUILLE/SHT	10 / 13

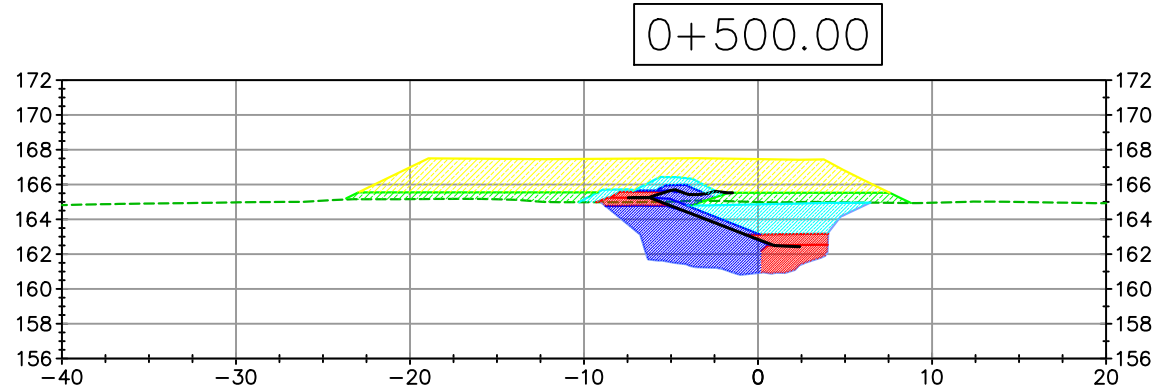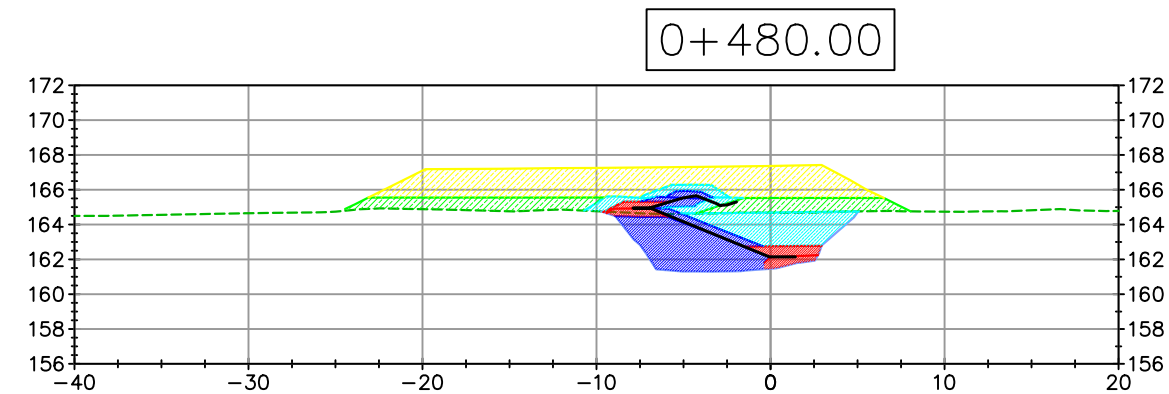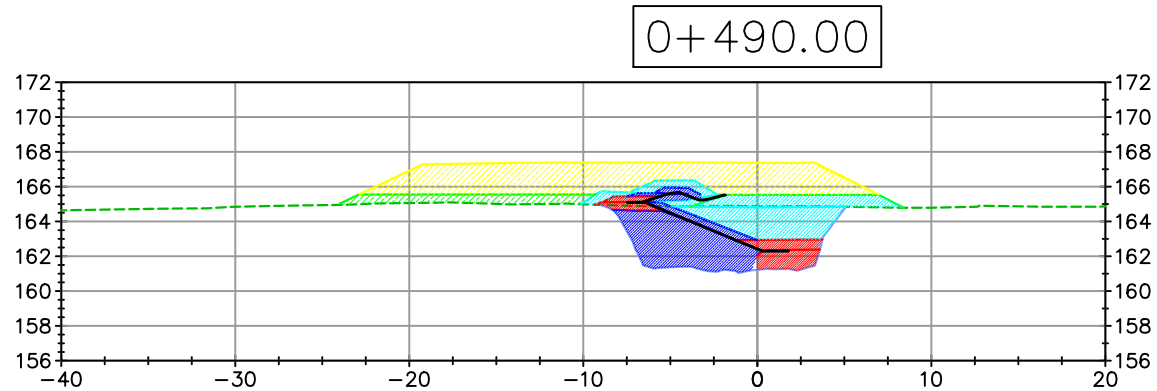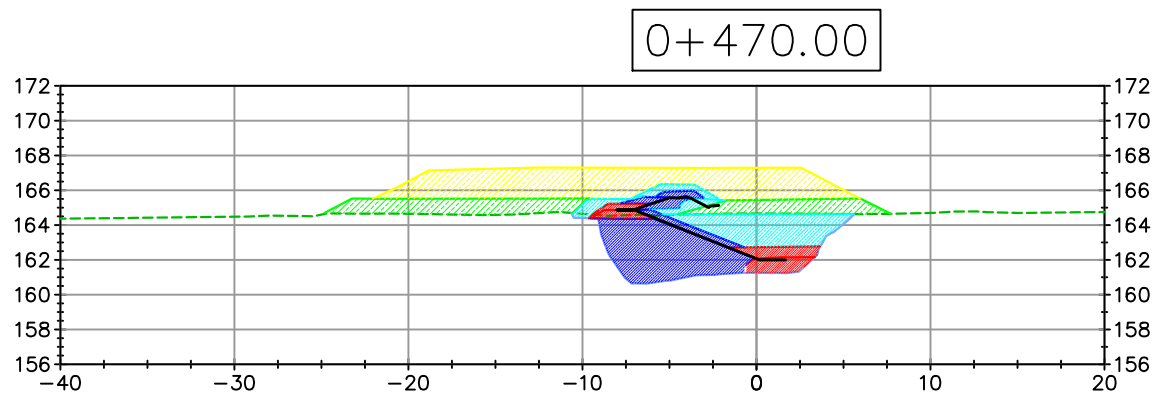

- ORIGINAL GROUND
- KEY TRENCH EXCAVATION
- FFAB
- FF
- CF
- ROCKFILL
- ESKER
- THERMAL CAPING
- LINER



L'INFORMATION CI-CONTENUE EST LA PROPRIÉTÉ DE AGNICO EAGLE LTD. ET DOIT ÊTRE RETOURNÉE SUR DEMANDE, SANS AUTORISATION ÉCRITE PRÉALABLE.
TOUTE TRANSMISSION DE COPIES À AUTRUI ET TOUTE UTILISATION AUTRE QUE CELLE POUR LAQUELLE L'INFORMATION EST PRÊTÉE SONT INTERDITES.
© AGNICO EAGLE LTD.

THE INFORMATION HERE ON IS THE PROPERTY OF AGNICO EAGLE LTD. AND MUST BE RETURNED UPON REQUEST.
WITHOUT WRITTEN PERMISSION, ANY COPYING TRANSMITTAL TO
OTHERS AND ANY USE EXCEPT THAT FOR WHICH IT IS LOANED ARE PROHIBITED.
© AGNICO EAGLE LTD.

TITRE / TITLE	# DWG

DESSINS EN RÉFÉRENCE/REFERENCE DRAWINGS

REV	DESCRIPTION	DATE	PAR BY

REVISIONS

DESSINÉ PAR DRAWN BY	JF Landreville	DATE	2021-07-25
VÉRIFIÉ PAR CHECKED BY			
APPROUVÉ PAR APPROVED BY			

No. PROJET
PROJECT NO. 6127

DATE


TITRE / TITLE
AGNICO-EAGLE -- AMARUQ
IVR D1 DIKE
AS BUILT DRAWING
0+470 @ 0+500

ECHELLE/
SCALE NA FICHIER
FILE .DWG

No. DESSIN/
DRAWING NO. 6127-142-IVR-AB

REVISION

FEUILLE/SHT
11 / 13

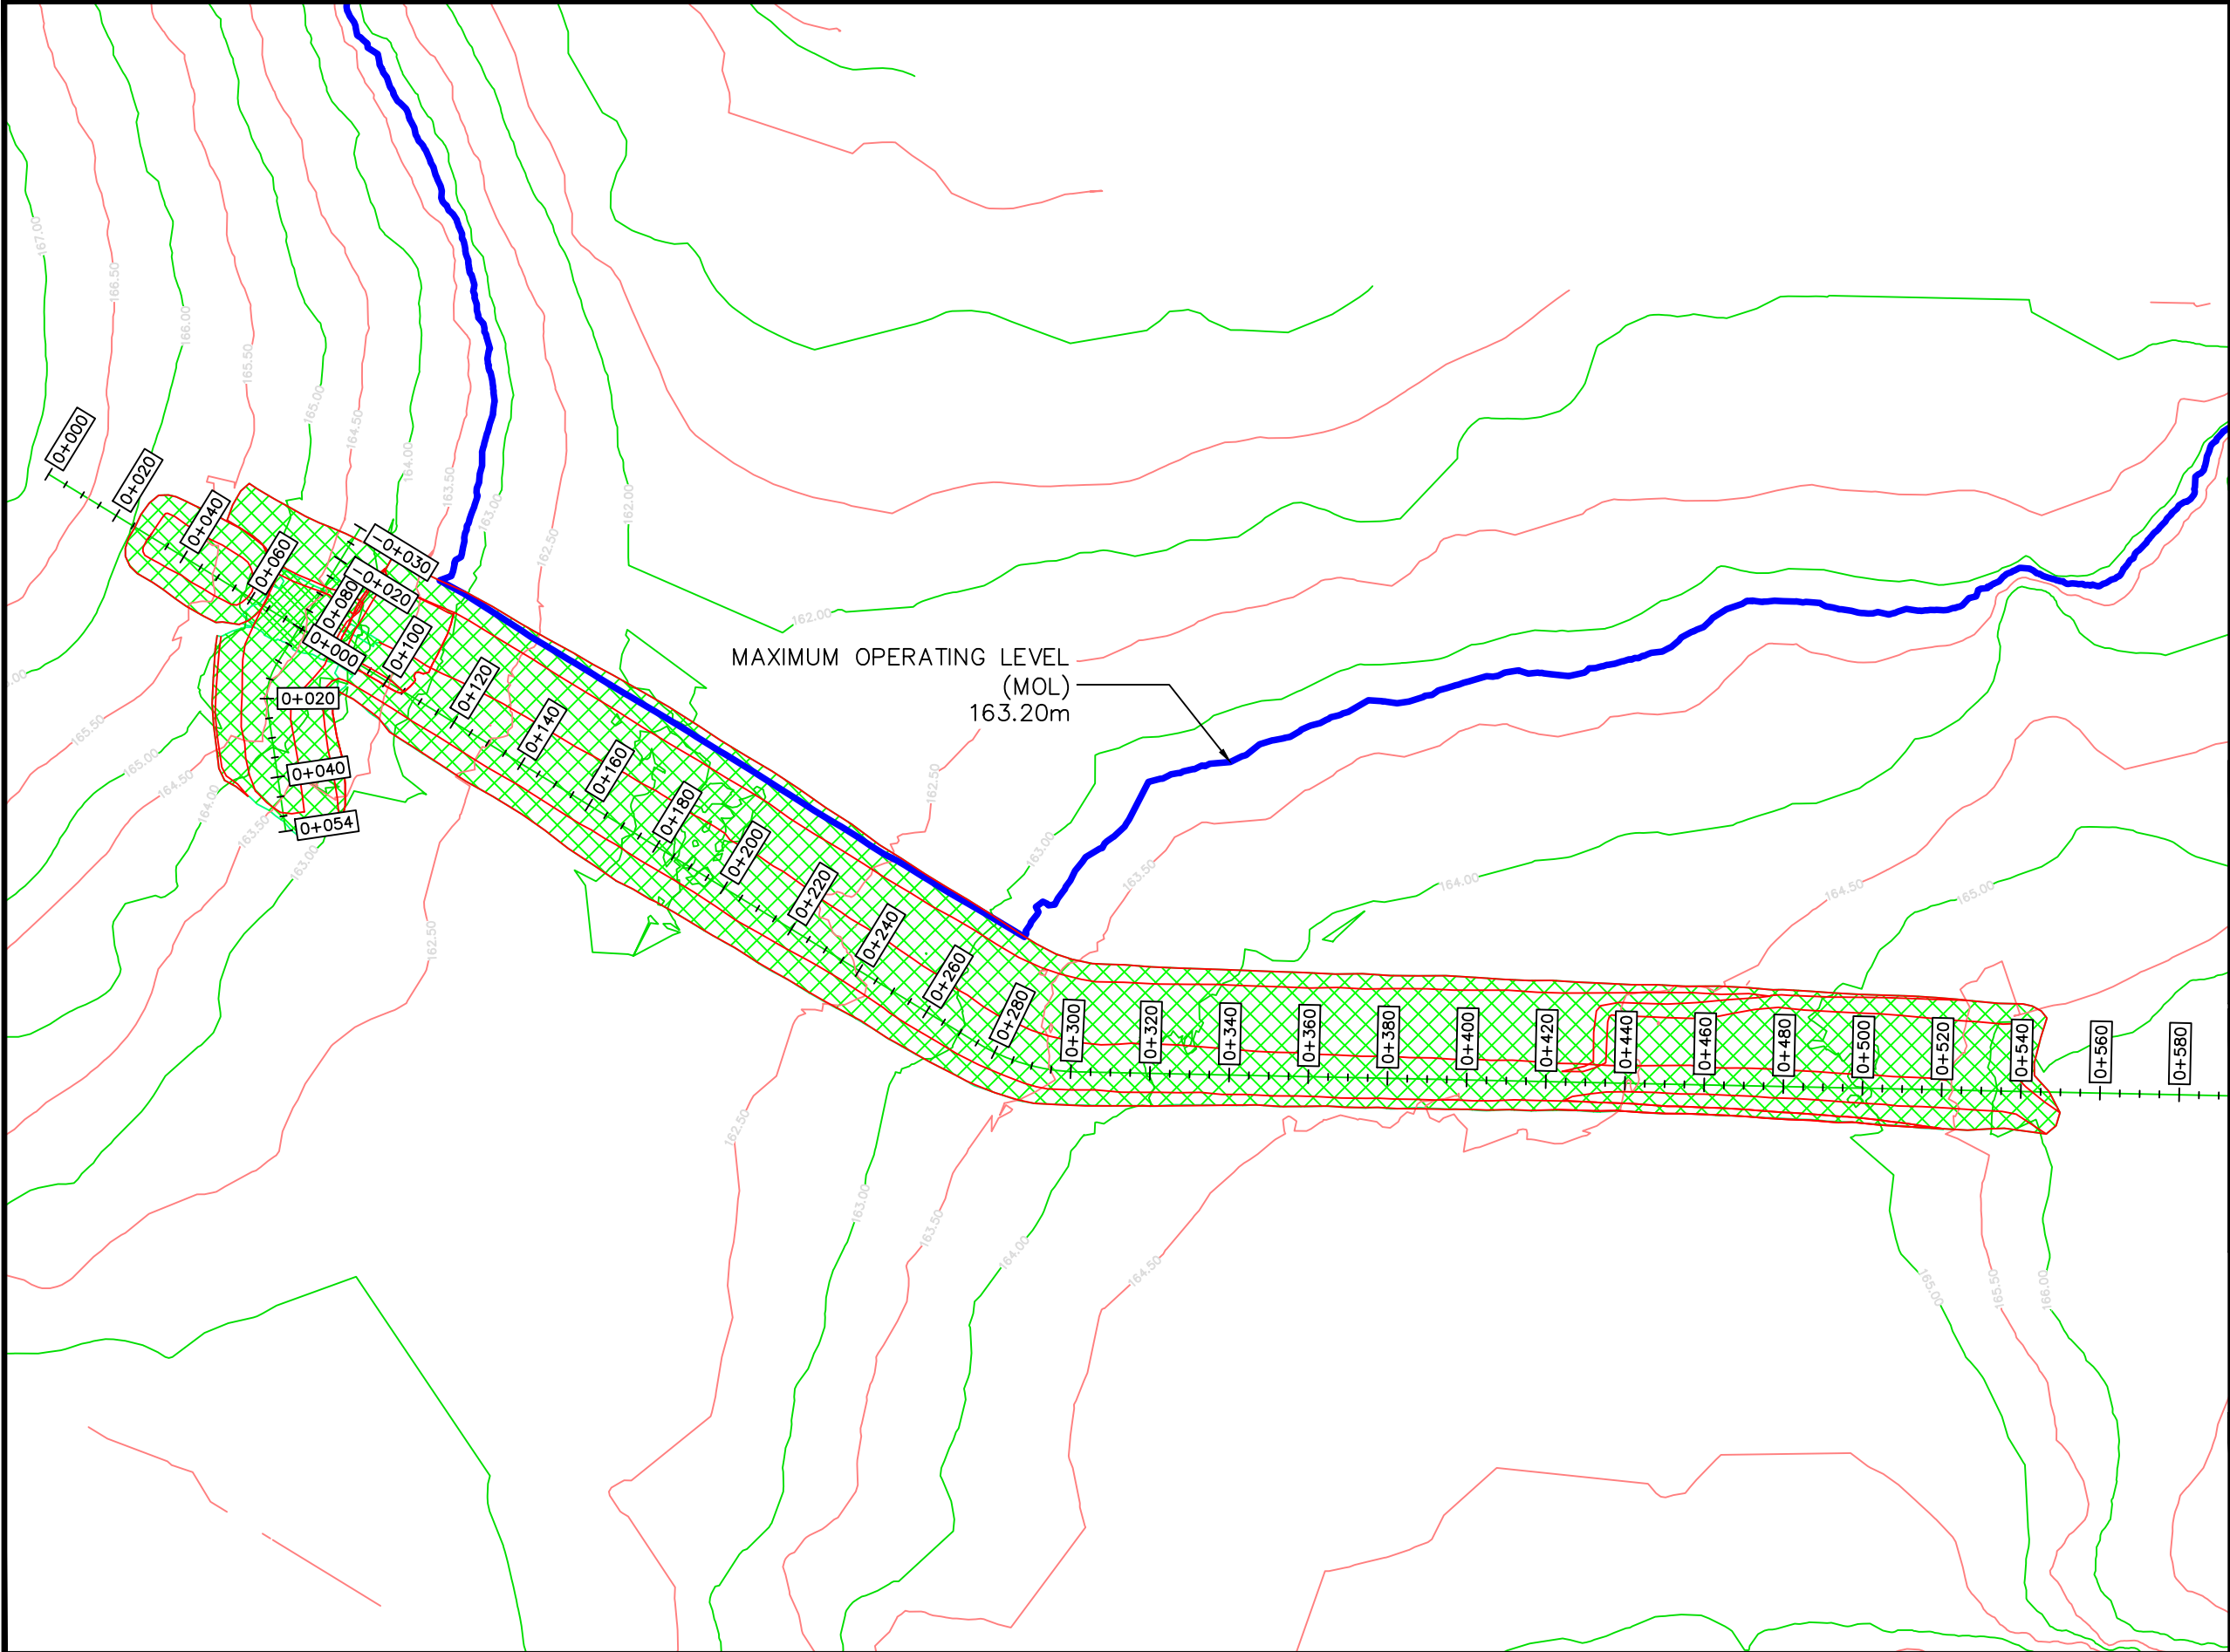



L'INFORMATION CI-CONTENUE EST LA PROPRIÉTÉ DE AGNICO EAGLE LTD. ET DOIT ÊTRE RETOURNÉE SUR DEMANDE, SANS AUTORISATION ÉCRITE PRÉALABLE. TOUTE TRANSMISSION DE COPIES À AUTRUI ET TOUTE UTILISATION AUTRE QUE CELLE POUR LAQUELLE L'INFORMATION EST PRÊTÉE SONT INTERDITES.
© AGNICO EAGLE LTD.

THE INFORMATION HERE ON IS THE PROPERTY OF AGNICO EAGLE LTD. AND MUST BE RETURNED UPON REQUEST. WITHOUT WRITTEN PERMISSION, ANY COPYING TRANSMITTAL TO OTHERS AND ANY USE EXCEPT THAT FOR WHICH IT IS LOANED ARE PROHIBITED.
© AGNICO EAGLE LTD.

TITRE / TITLE		# DWG	
DESSINS EN RÉFÉRENCE/REFERENCE DRAWINGS			
REV	DESCRIPTION	DATE	PAR

REVISIONS

DESSINÉ PAR
DRAWN BY
JF LANDREVILLE

DATE
2021-07-31

VÉRIFIÉ PAR
CHECKED BY


APPROUVÉ PAR
APPROVED BY

No. PROJET
PROJECT NO.
6127

DATE
2021-07-31

TITRE / TITLE
AGNICO-EAGLE -- AMARUQ
IVR D1 DIKE
AS BUILT DRAWING
PLAN VIEW

ECHELLE/ SCALE	NA	FICHIER FILE	.DWG	REVISION	FEUILLE/SHT 1 / 1
No. DESSIN/ DRAWING NO. 6127-IVR-Plan View					

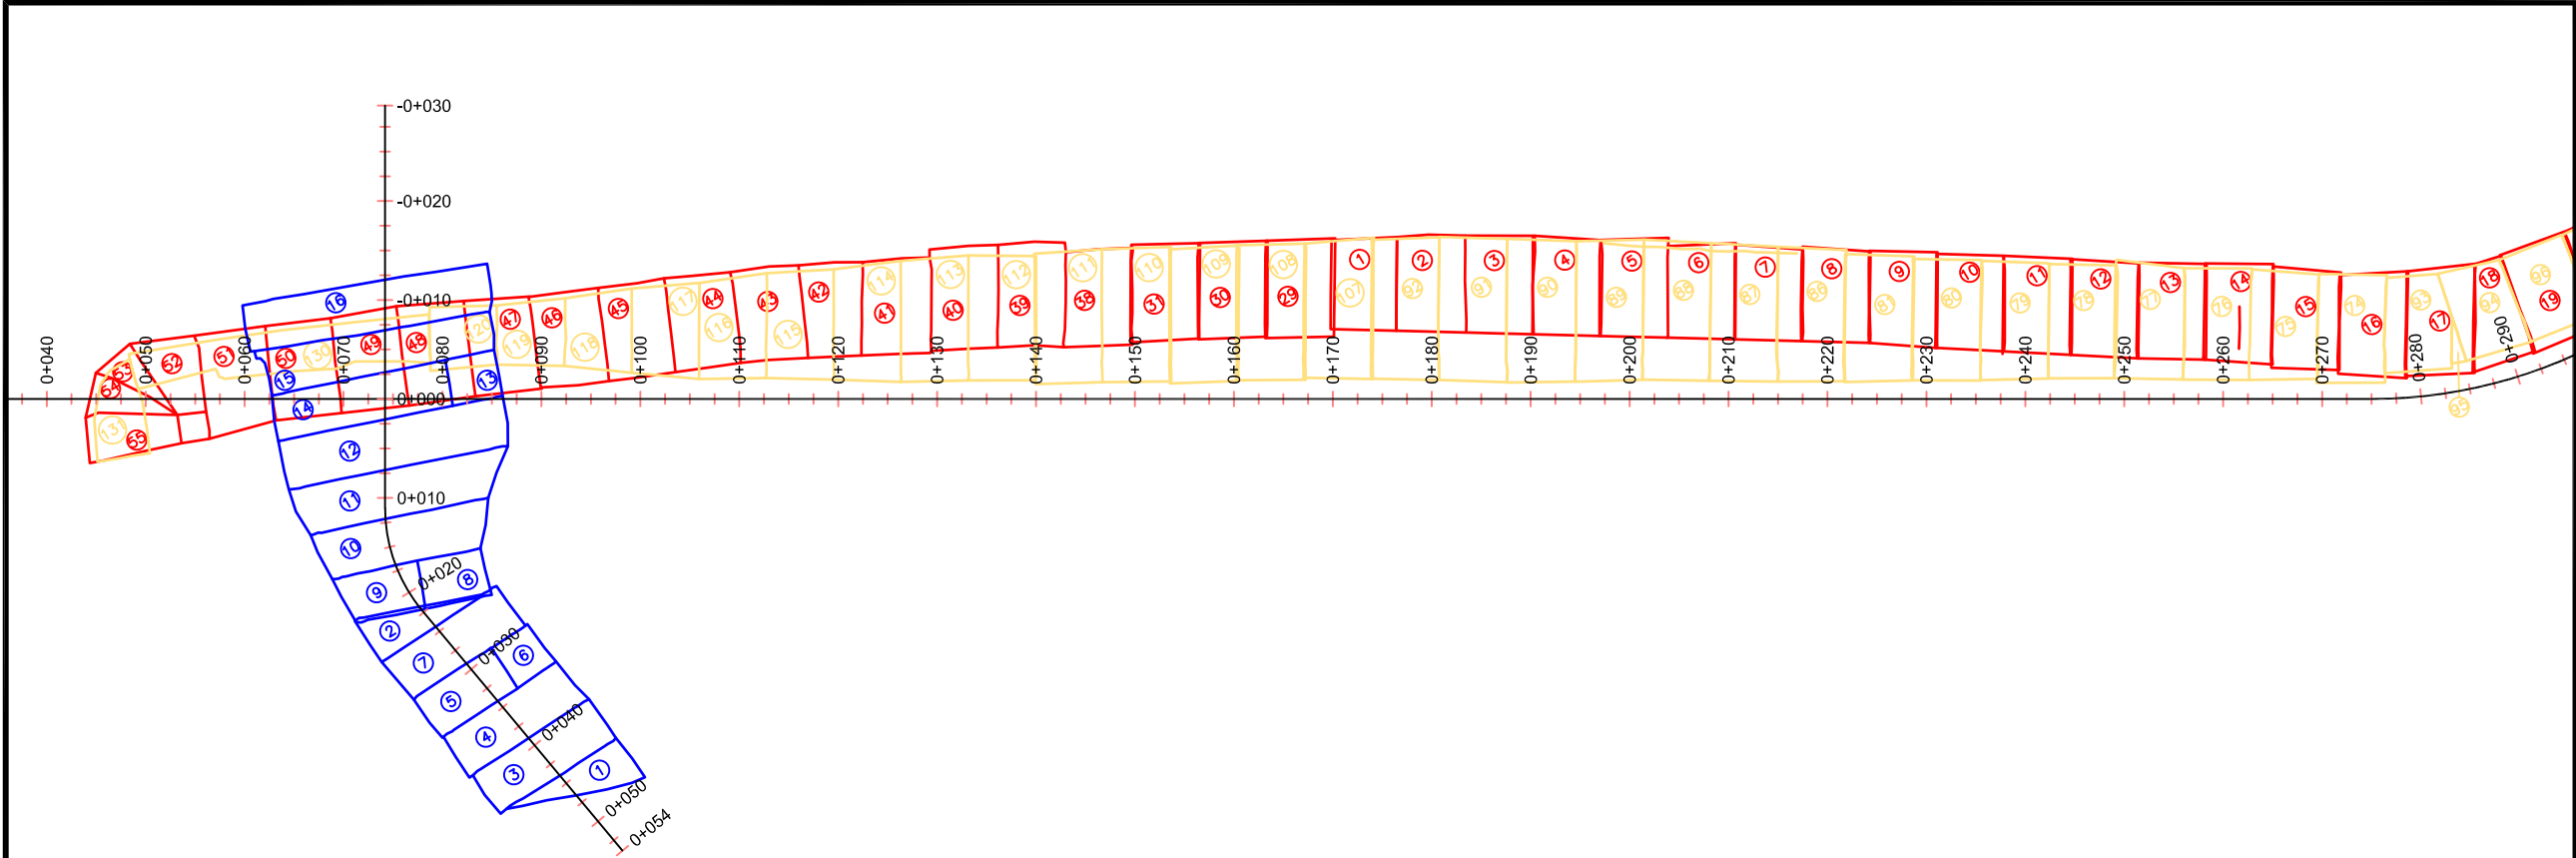

— Liner_KeyTrench
— Liner_Upstream
— Liner_Spillway



L'INFORMATION CI-CONTENUE EST LA PROPRIÉTÉ DE AGNICO EAGLE LTD. ET DOIT ÊTRE RETOURNÉE SUR DEMANDE, SANS AUTORISATION ÉCRITE PRÉALABLE.
TOUTE TRANSMISSION DE COPIES À AUTRUI ET TOUTE UTILISATION AUTRE QUE CELLE POUR LAQUELLE L'INFORMATION EST PRÉVUE SONT INTERDITES.
© AGNICO EAGLE LTD.

THE INFORMATION HEREON IS THE PROPERTY OF AGNICO EAGLE LTD. AND MUST BE RETURNED UPON REQUEST.
WITHOUT WRITTEN PERMISSION, ANY COPYING, TRANSMISSION, TO
OTHERS AND ANY USE EXCEPT THAT FOR WHICH IT IS LOANED ARE PROHIBITED.
© AGNICO EAGLE LTD.

TITRE / TITLE

DWG


DESSINS EN RÉFÉRENCE/REFERENCE DRAWINGS

REV	DESCRIPTION	DATE	PAR BY

REVISIONS

DESSINÉ PAR DRAWN BY	JF Landreville	DATE	2021-05-28
VÉRIFIÉ PAR CHECKED BY			
APPROUVÉ PAR APPROVED BY			
No. PROJET PROJECT NO.	6127		
DATE	2021-05-28		
TITRE / TITLE	AGNICO-EAGLE AMARUQ PROJECT IVR DYKE AS-BUILT - LINER		
ÉCHELLE/ SCALE	NA	FICHIER FILE	.DWG
No. DESSIN/ DRAWING NO.	6127-IVR-AB_Liner	REVISION	0
		FEUILLE/SHT	1 / 1

CL – Spillway PROFILE

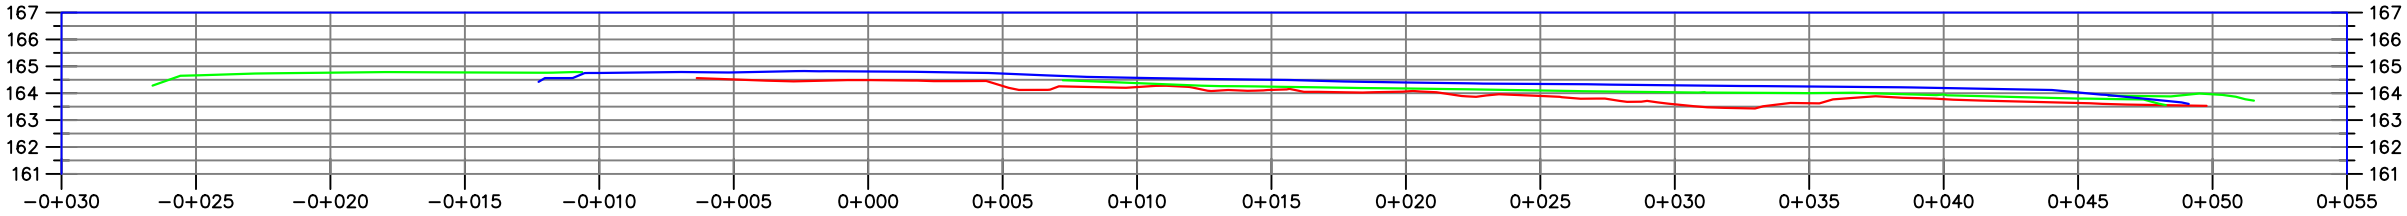

- FINE FILTER
- COARSE FILTER
- EXCAVATION
- ROCKFILL



L'INFORMATION CI-CONTENUE EST LA PROPRIÉTÉ DE AGNICO EAGLE LTD. ET DOIT ÊTRE RETOURNÉE SUR DEMANDE, SANS AUTORISATION ÉCRITE PRÉALABLE.
TOUTE TRANSMISSION DE COPIES À AUTRUI ET TOUTE UTILISATION AUTRE QUE CELLE POUR LAQUELLE L'INFORMATION EST PRÊTÉE SONT INTERDITES.
© AGNICO EAGLE LTD.

THE INFORMATION HERE ON IS THE PROPERTY OF AGNICO EAGLE LTD. AND MUST BE RETURNED UPON REQUEST.
WITHOUT WRITTEN PERMISSION, ANY COPYING TRANSMITTAL TO
OTHERS AND ANY USE EXCEPT THAT FOR WHICH IT IS LOANED ARE PROHIBITED.
© AGNICO EAGLE LTD.

TITRE / TITLE # DWG

DESSINS EN RÉFÉRENCE/REFERENCE DRAWINGS

REV	DESCRIPTION	DATE	PAR BY

REVISIONS

DESSINÉ PAR DRAWN BY	JF Landreville	DATE	2021-07-31
VÉRIFIÉ PAR CHECKED BY			
APPROUVÉ PAR APPROVED BY			
No. PROJET PROJECT NO.	6127		

DATE	2021-07-31
TITRE / TITLE	AGNICO EAGLE DIVISION AMARUQ IVR DIKE SPILLWAY AS BUILD DRAWING

ECHELLE/ SCALE	NA	FICHIER FILE	6125-IVR-AB-SPILLWAY
No. DESSIN/ DRAWING NO.		REVISION	FEUILLE/SHT 1 / 3